

COMMUNE DE BELLEGARDE EN DIOIS

Hameau de Montlahuc

Plans des réseaux assainissement, eau potable et eaux pluviales

Plans de recollement du chantier réalisé en 2011
correspondant à la création et rénovation de réseaux

Sommaire

F-n°1
F-n°2
F-n°3
F-n°4
F-n°5
F-n°6
F-n°7
F-n°8
Plan général de situation

Légende des symboles des plans



Regard de branchement d'assainissement particulier



Regard de voirie aux changements de direction (n° positionnement & hauteur de fil d'eau)



Canalisation d'assainissement



Vanne de branchement 1/4 tour sur réseau d'eau potable



Regard compteur d'eau avec robinet d'arrêt



Canalisation principale de distribution d'eau potable



Canalisation secondaire de distribution d'eau potable



Regard de voirie protégeant les vannes à vis de coupure réseaux d'eau potable



Vanne d'extrémité à vis de réseaux d'eau potable pour vidange et nettoyage du réseau



Réservoir d'eau communal



Canalisation d'eau de pluie



Regard à grille de voirie



Caniveau à grille de voirie

Commune de Bellegarde en Diois

Plan de Réseaux d'Eau potable, d'Assainissement,
& des Eaux Pluviales du Hameau de Montlahuc

Echelle 1/500

Feuille n°1


Plans de recollement

Entreprise B.C.B.


26310-Beaurières


04 75 21 46 11

mis à jour le 15/9/2011

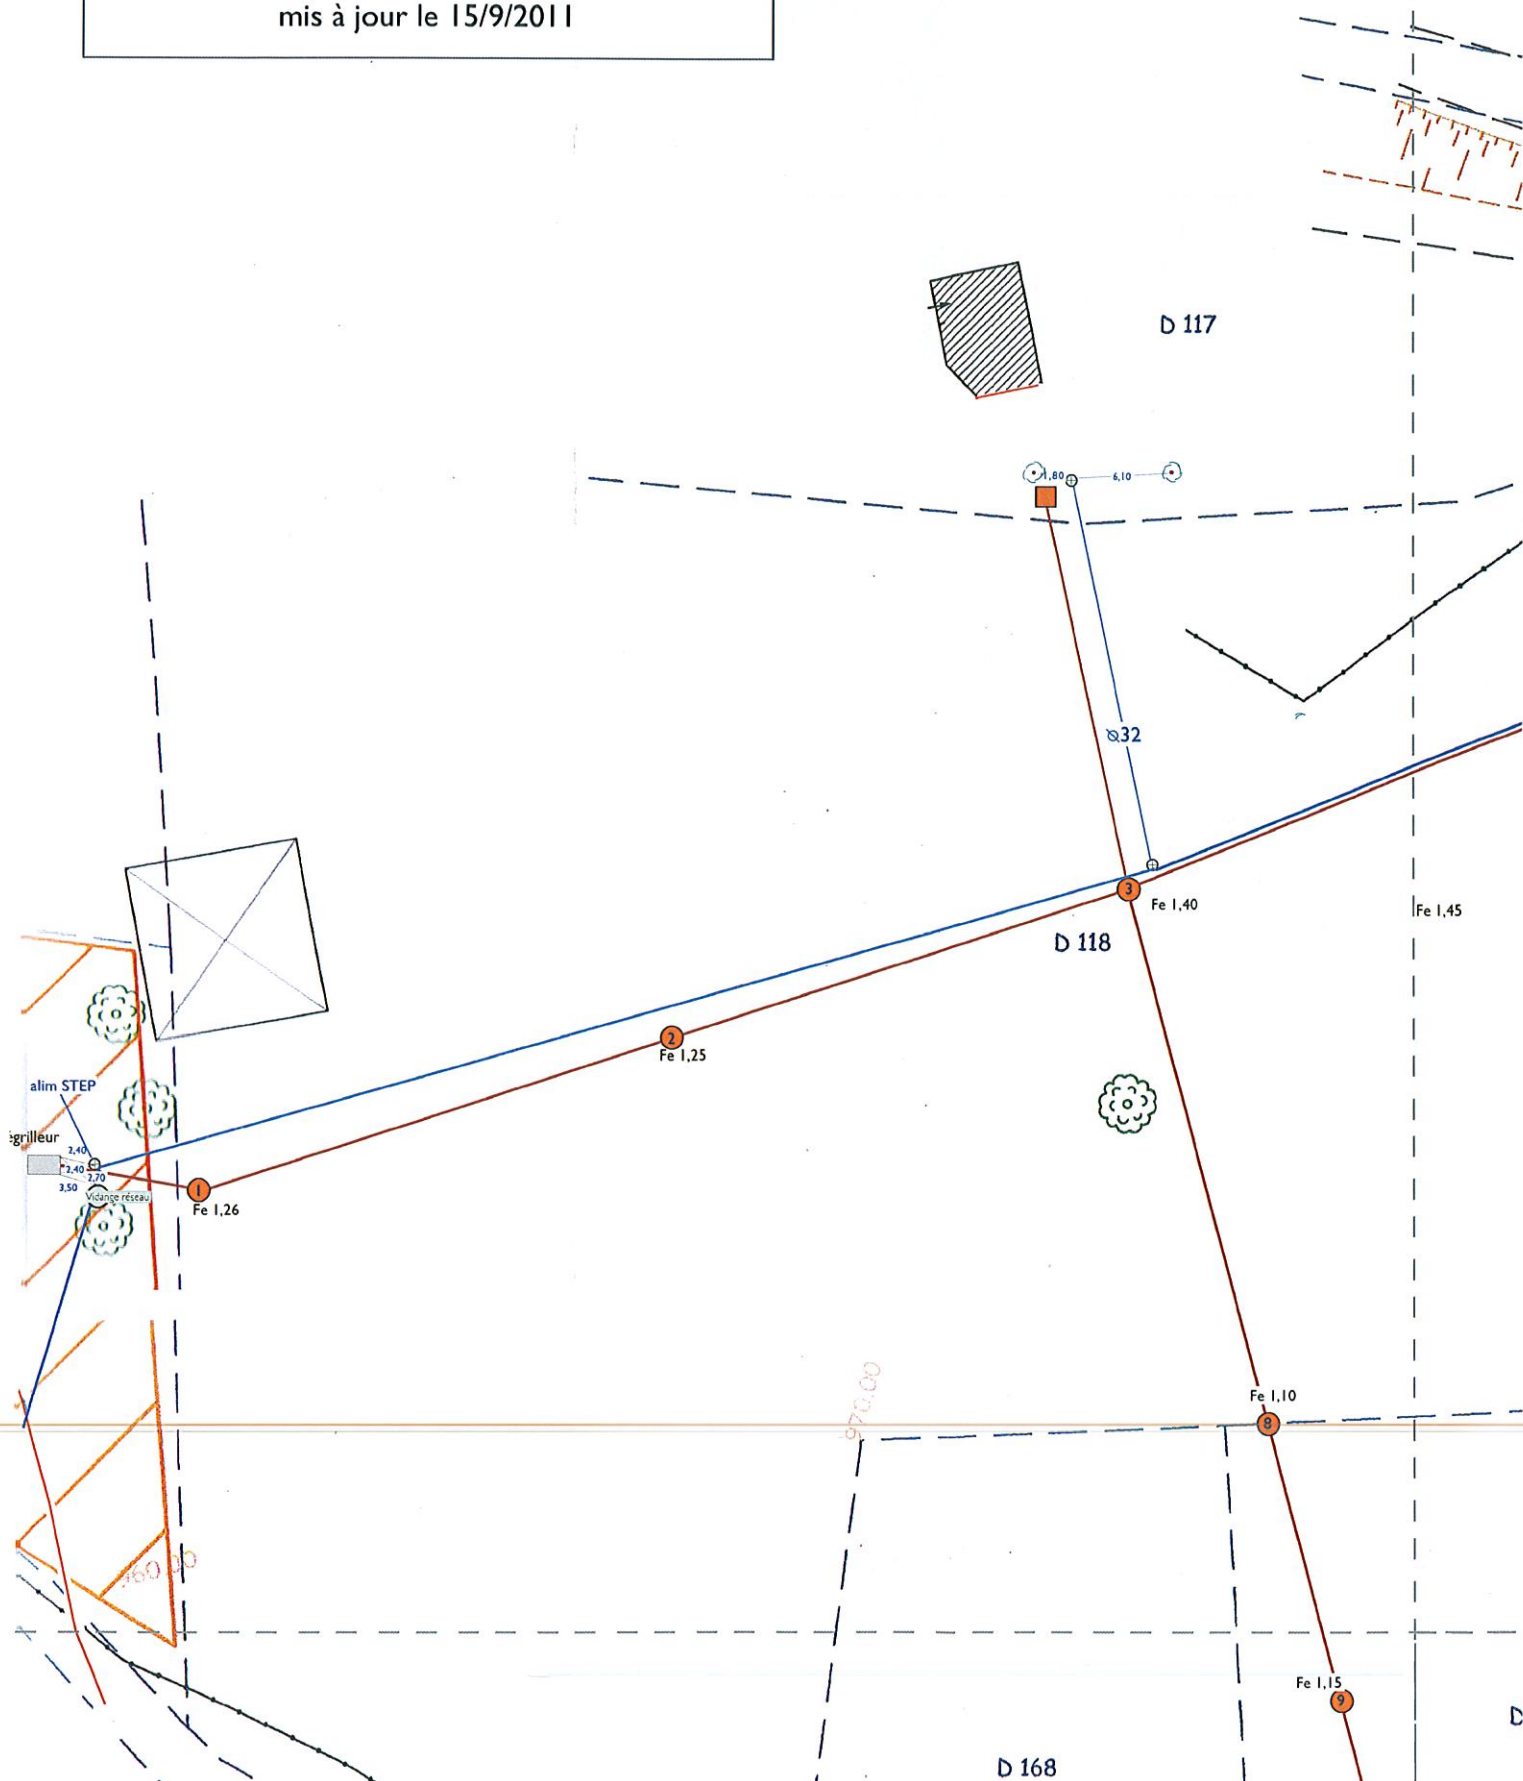


Commune de Bellegarde en Diois
Plan de Réseaux d'Eau potable, d'Assainissement,
& des Eaux Pluviales du Hameau de Montlahuc
Echelle 1/500
Feuille n°3

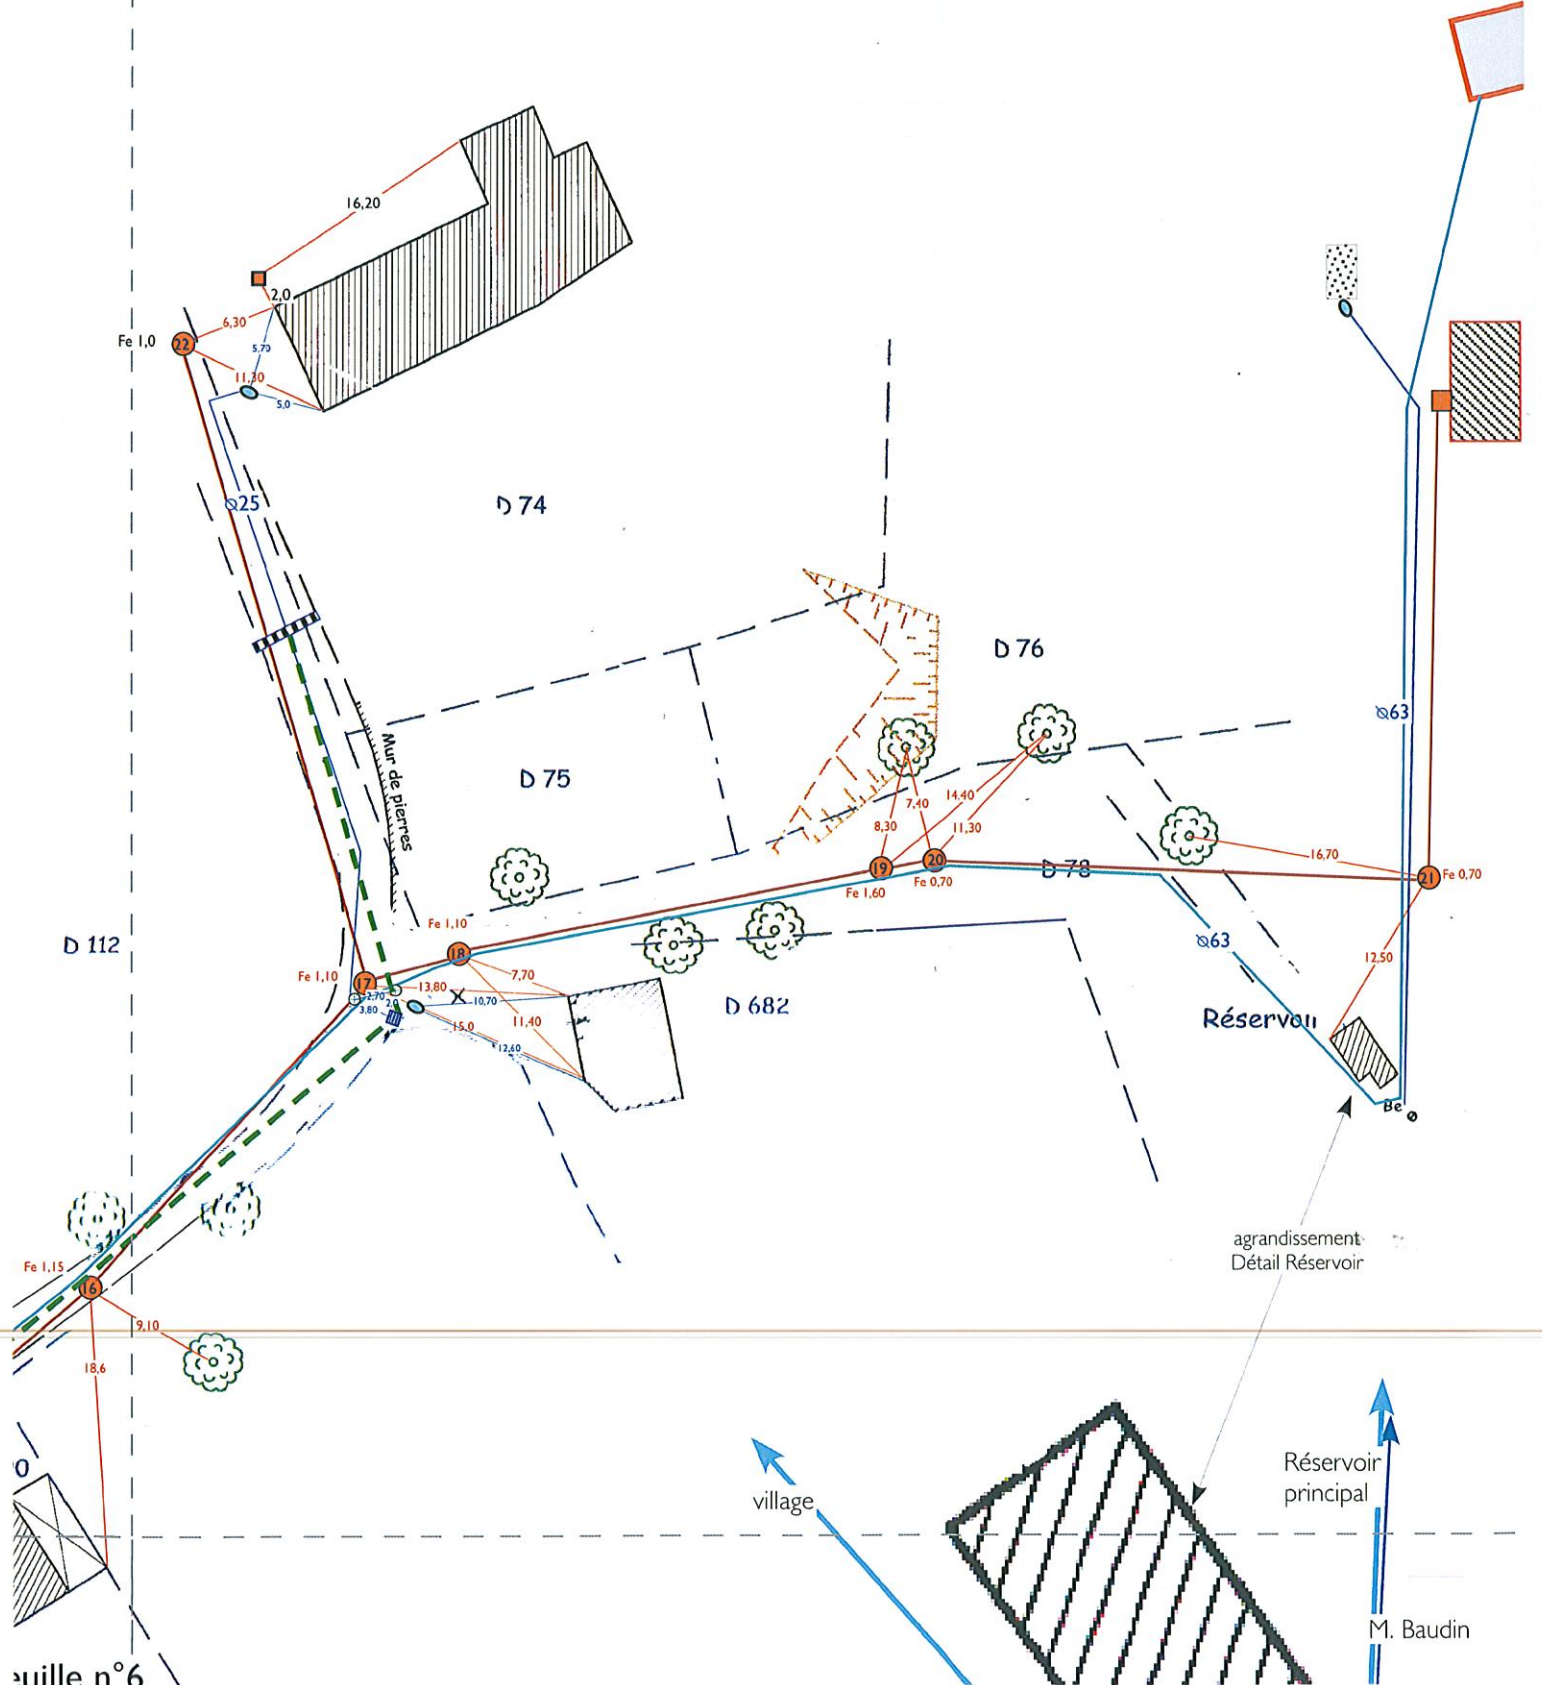

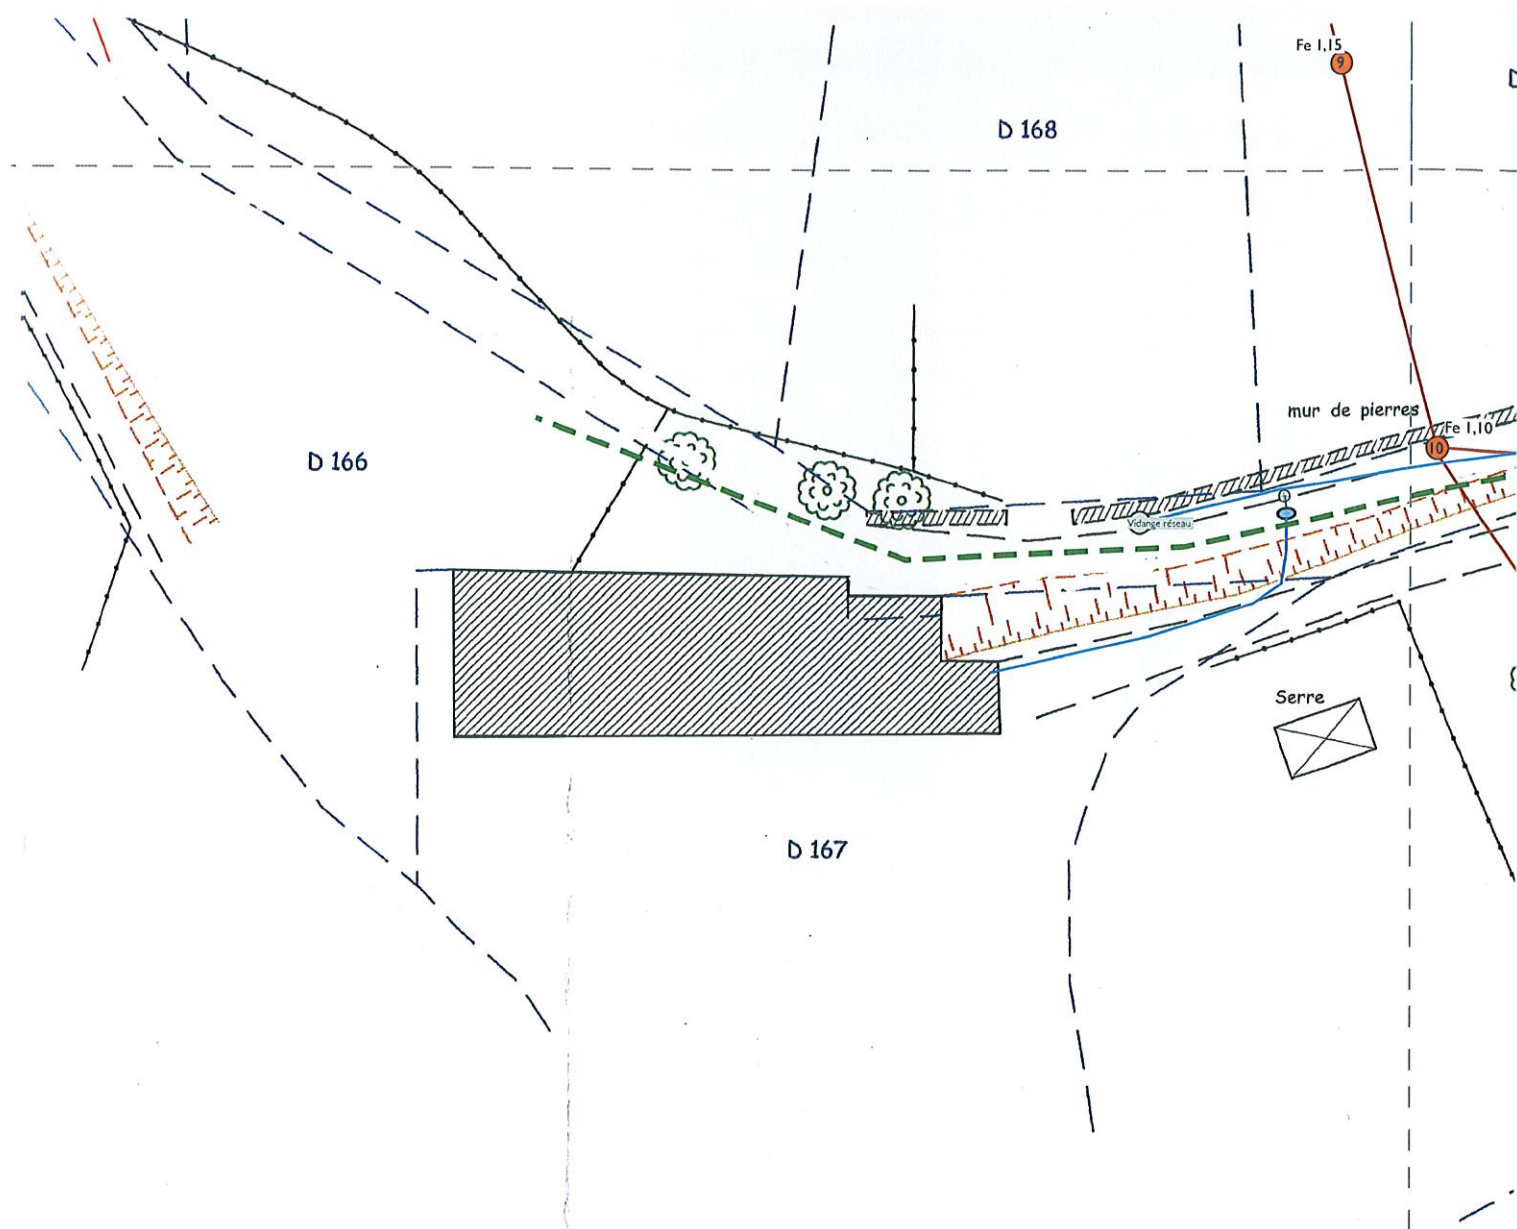

Commune de Bellegarde en Diois
Plan de Réseaux d'Eau potable, d'Assainissement,
& des Eaux Pluviales du Hameau de Montlahuc
Echelle 1/500
Feuille n°4

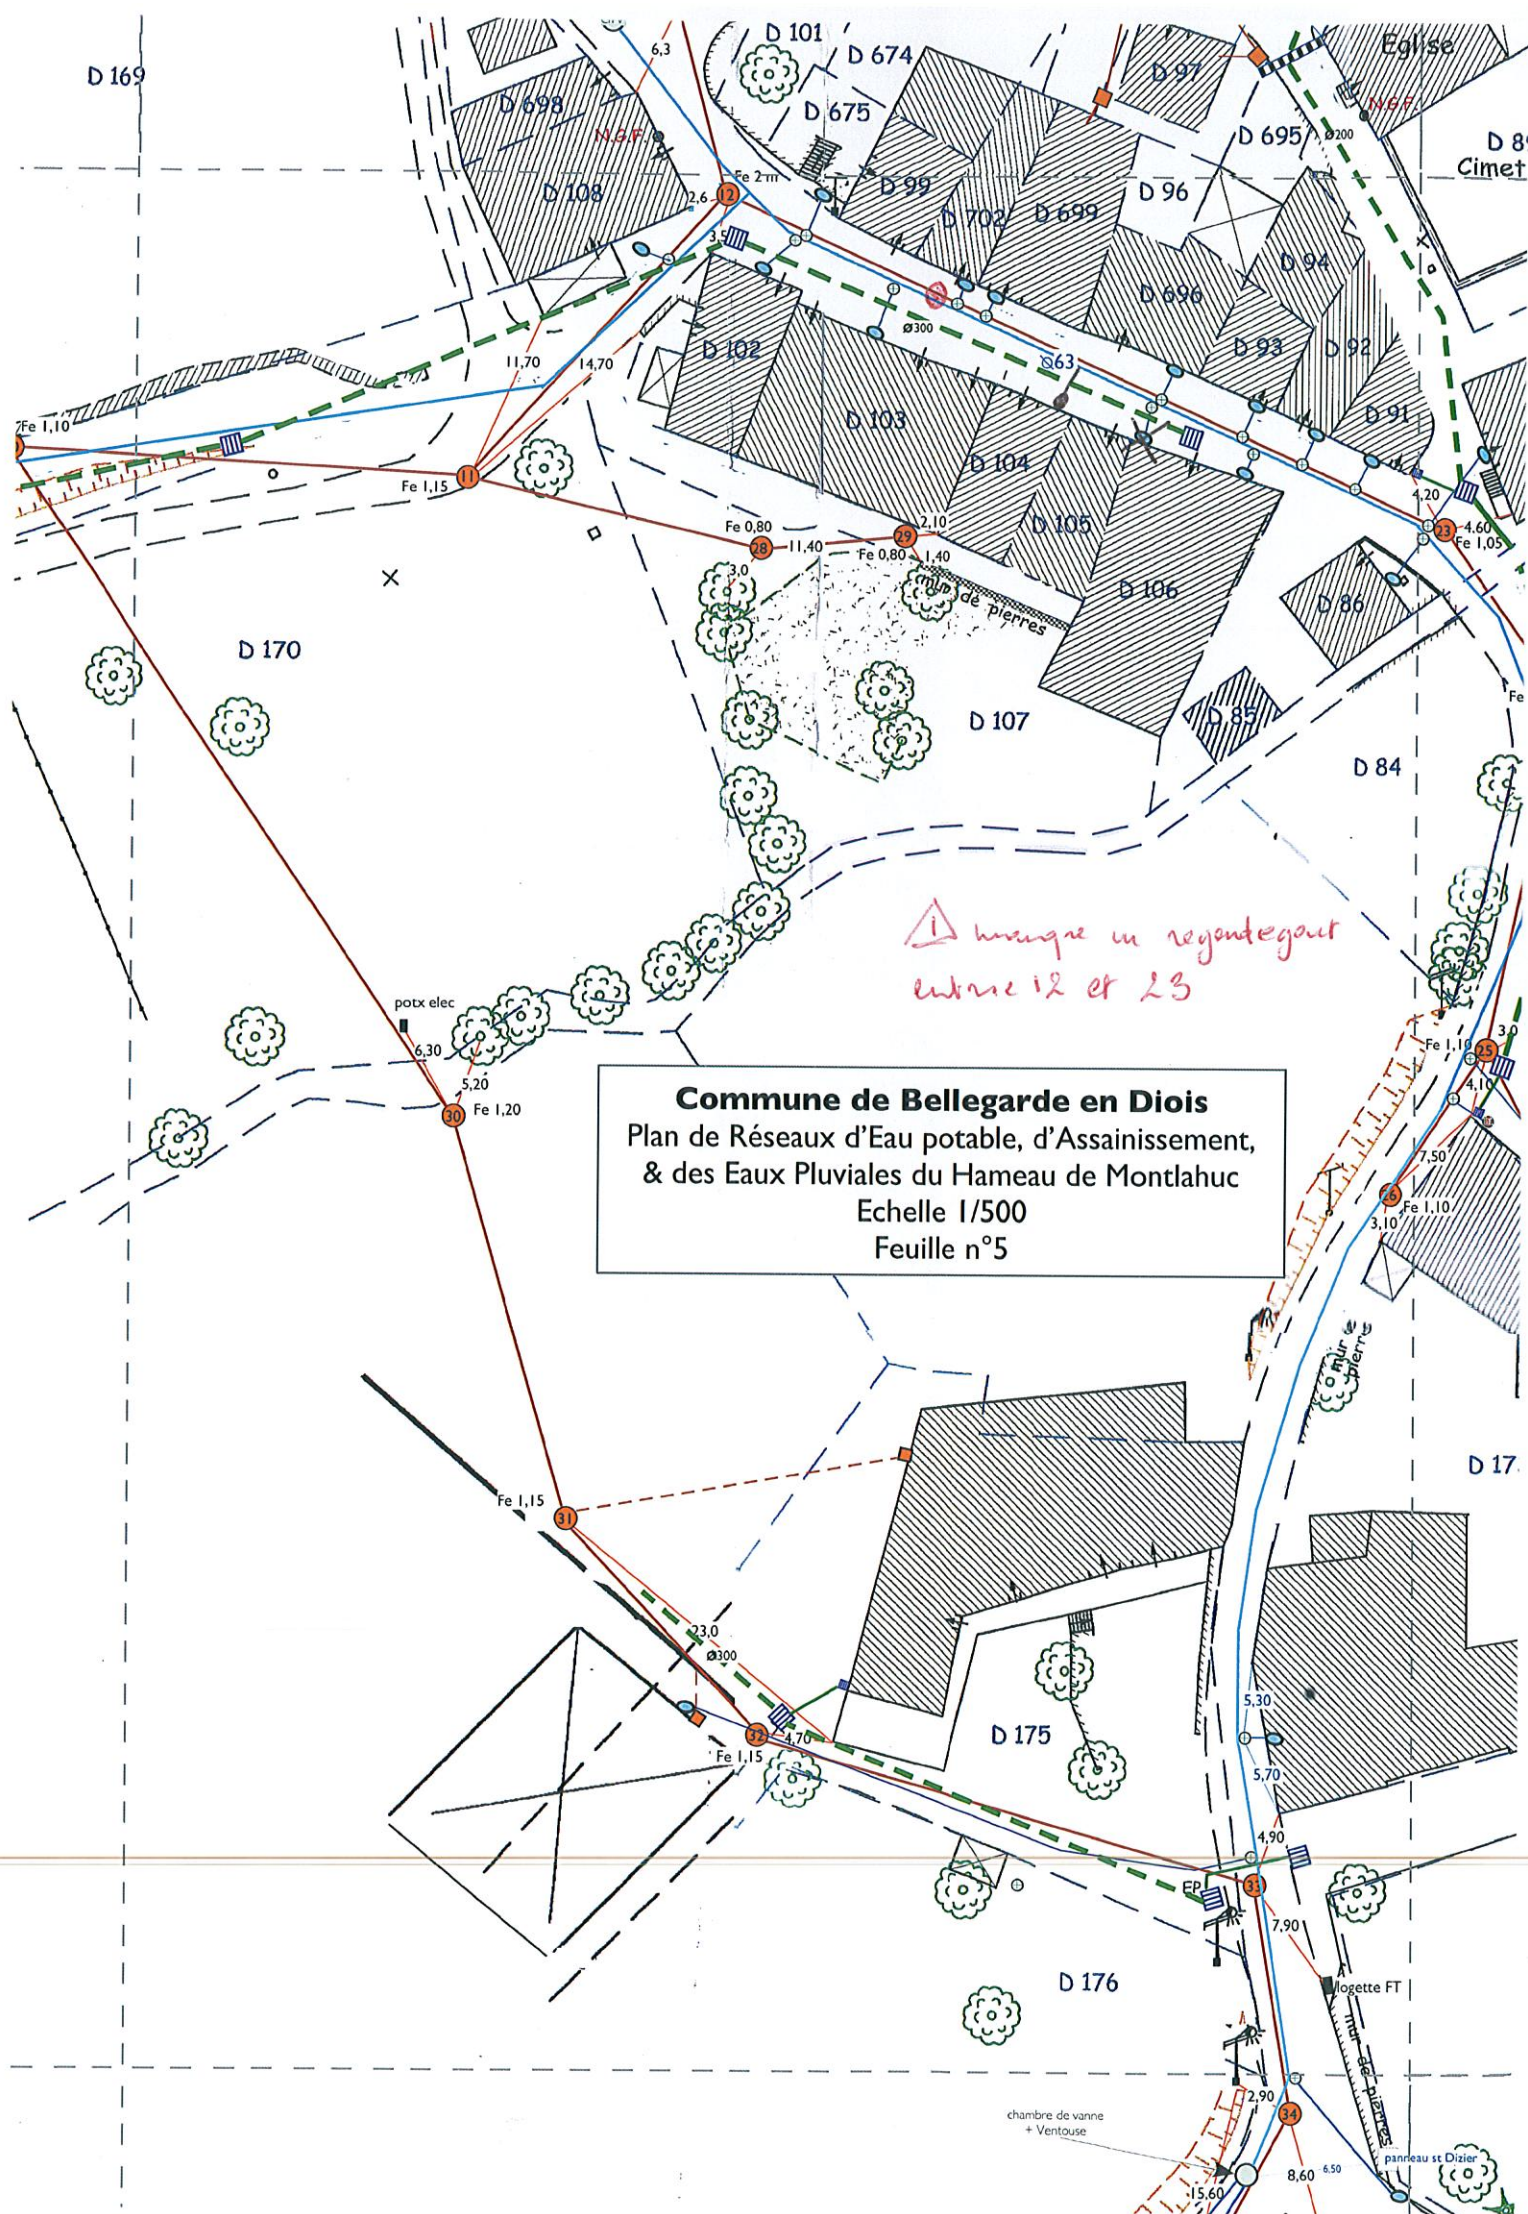

D 89
Cimetière

D 88

D 87

D 82

D 83


D 173

D 177

D 690

M. Baudin

Commune de Bellegarde en Diois
Plan de Réseaux d'Eau potable, d'Assainissement,
& des Eaux Pluviales du Hameau de Montlahuc
Echelle 1/500
Feuille n°6

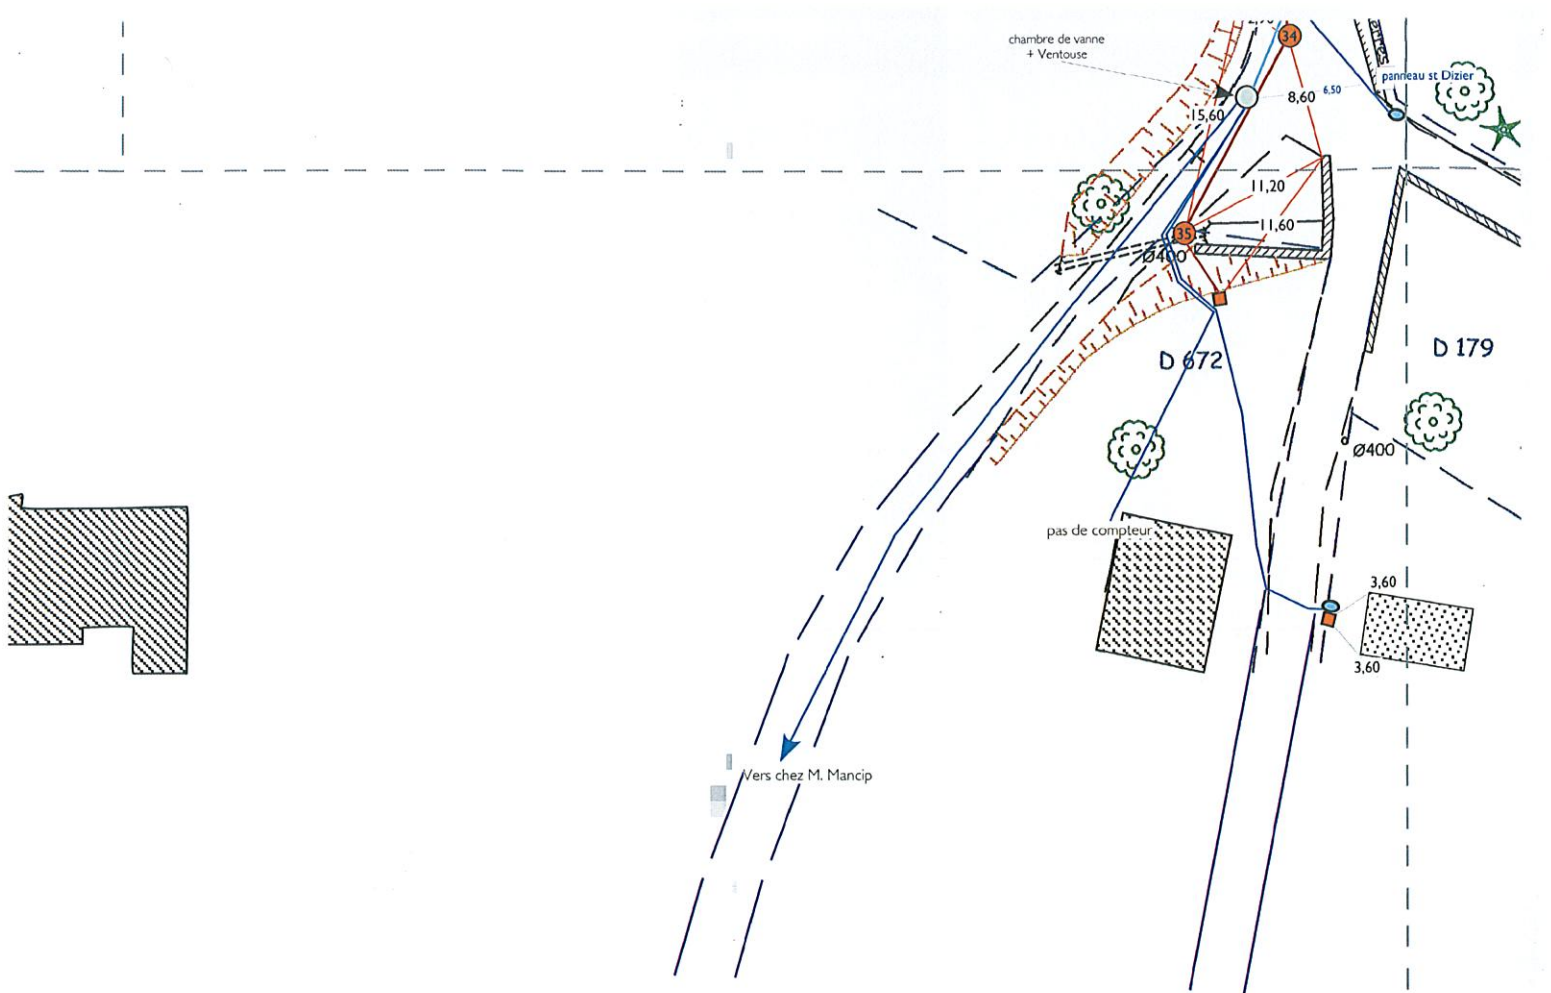

bouche à clef / Vericel
 Thomas

Chambre des
 Vannes + Ventouse


Vanne terrain
 F. Petit

Vanne chaudière
 Poron
 pas utilisée

Vanne Bultingaire
 Mancip
 ancienne canalisation

Commune de Bellegarde en Diois
 Plan de Réseaux d'Eau potable, d'Assainissement,
 & des Eaux Pluviales du Hameau de Montlahuc

Echelle 1/500
 Feuille n°7

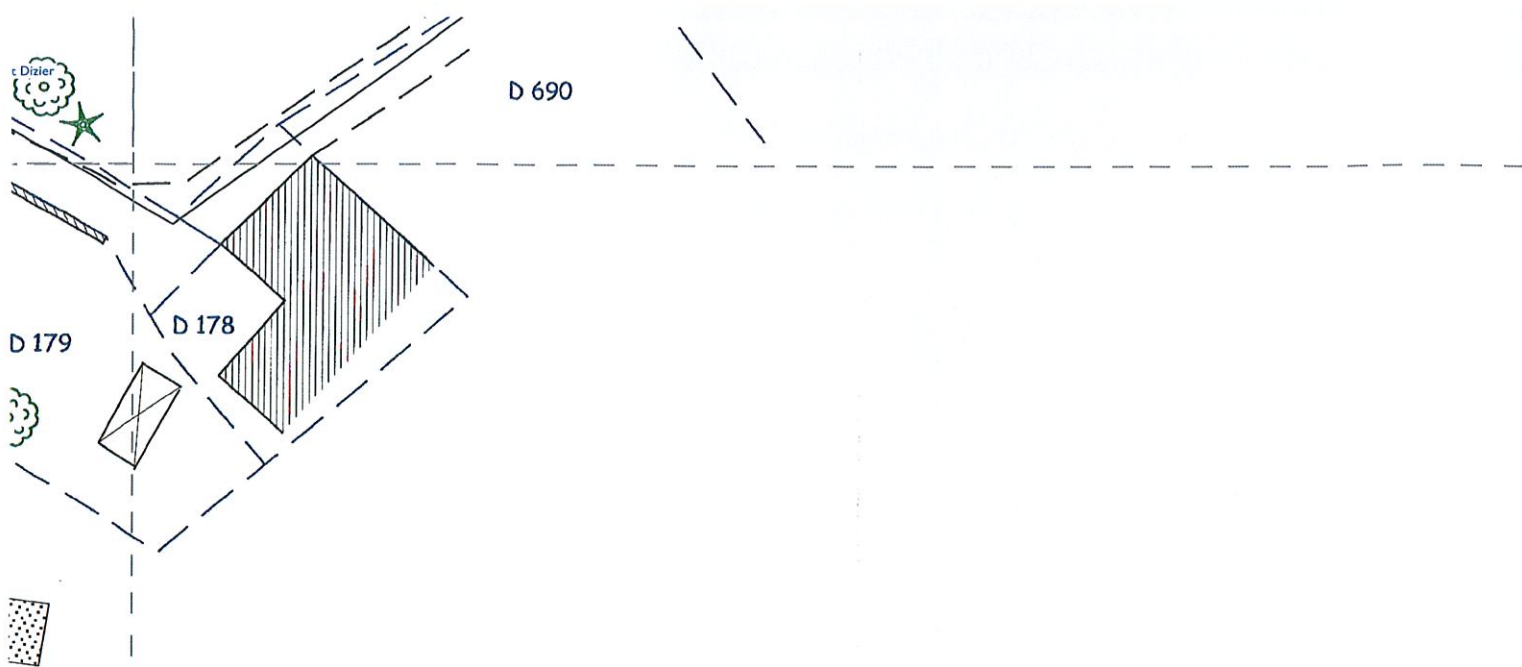

Commune de Bellegarde en Diois

Plan de Réseaux d'Eau potable, d'Assainissement,
& des Eaux Pluviales du Hameau de Montlahuc

Echelle 1/500

Feuille n°8

Commune de Bellegarde en Diois
Plan de Réseaux d'Eau potable, d'Assainissement,
& des Eaux Fluviales du Hameau de Montichuc
Echelle 1/500

Plans de recouvrement
Entreprise B.C.B.
26310-Beaurières
04 75 21 46 11
mis à jour le 15/09/2011

