


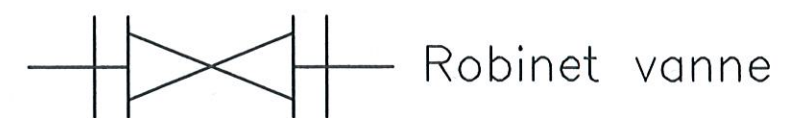



Détail regard 1 Passol

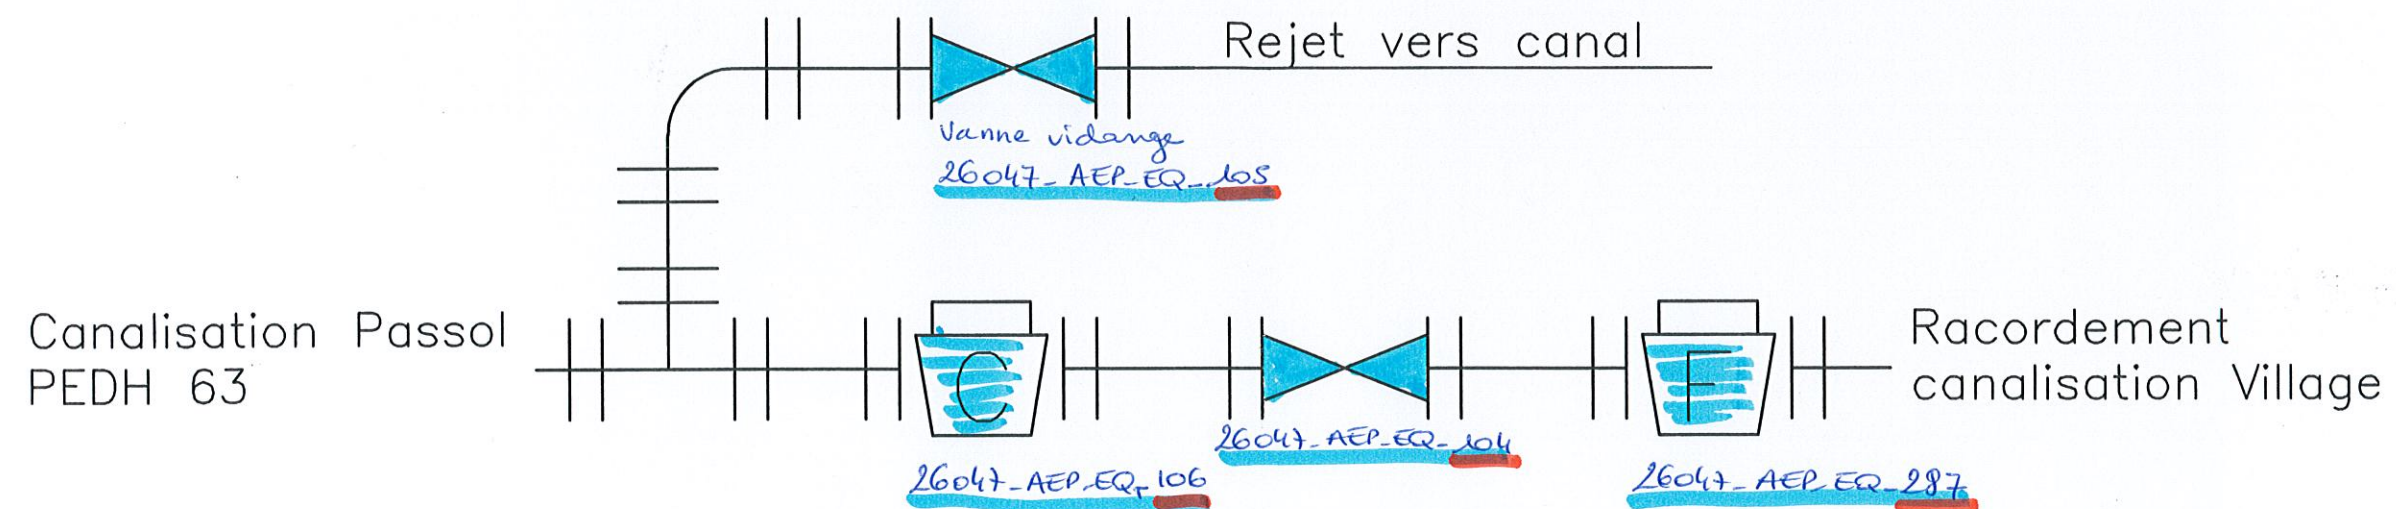

Détail regard 2 Pré-neuf

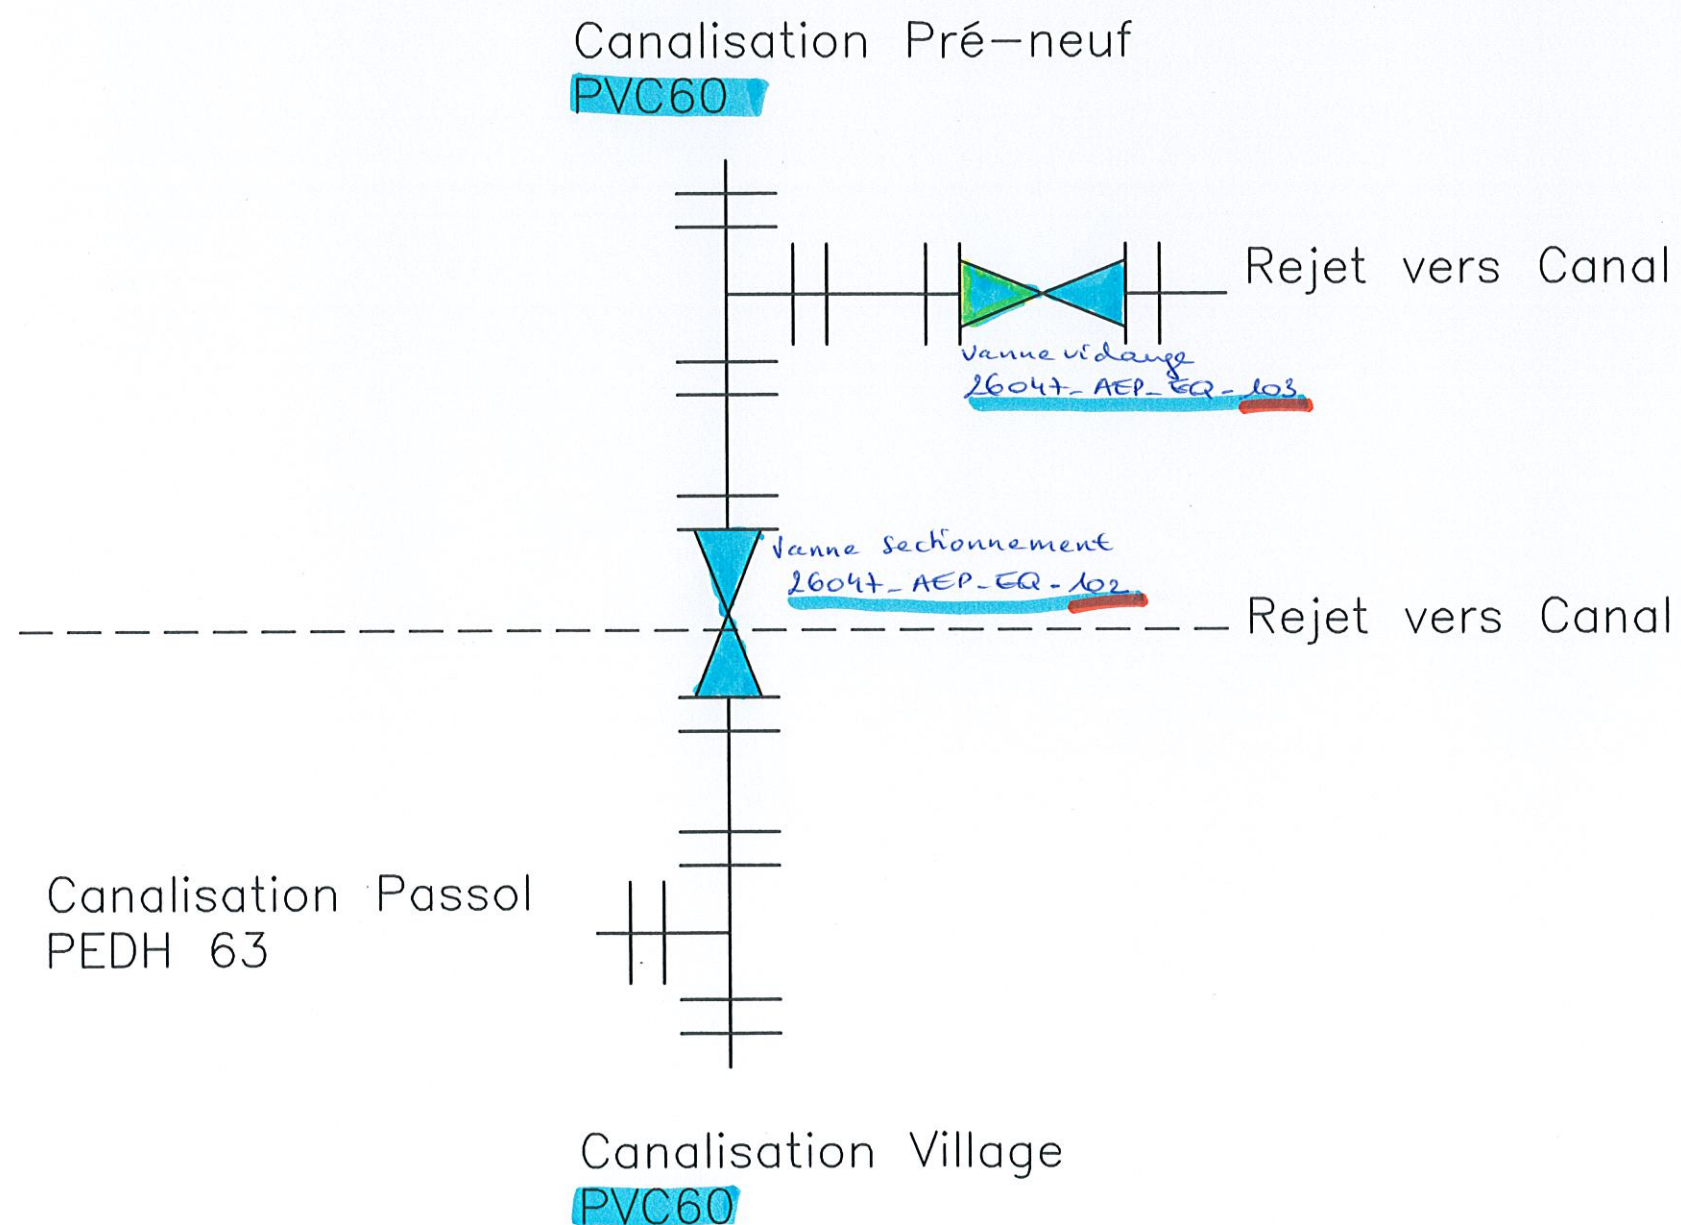

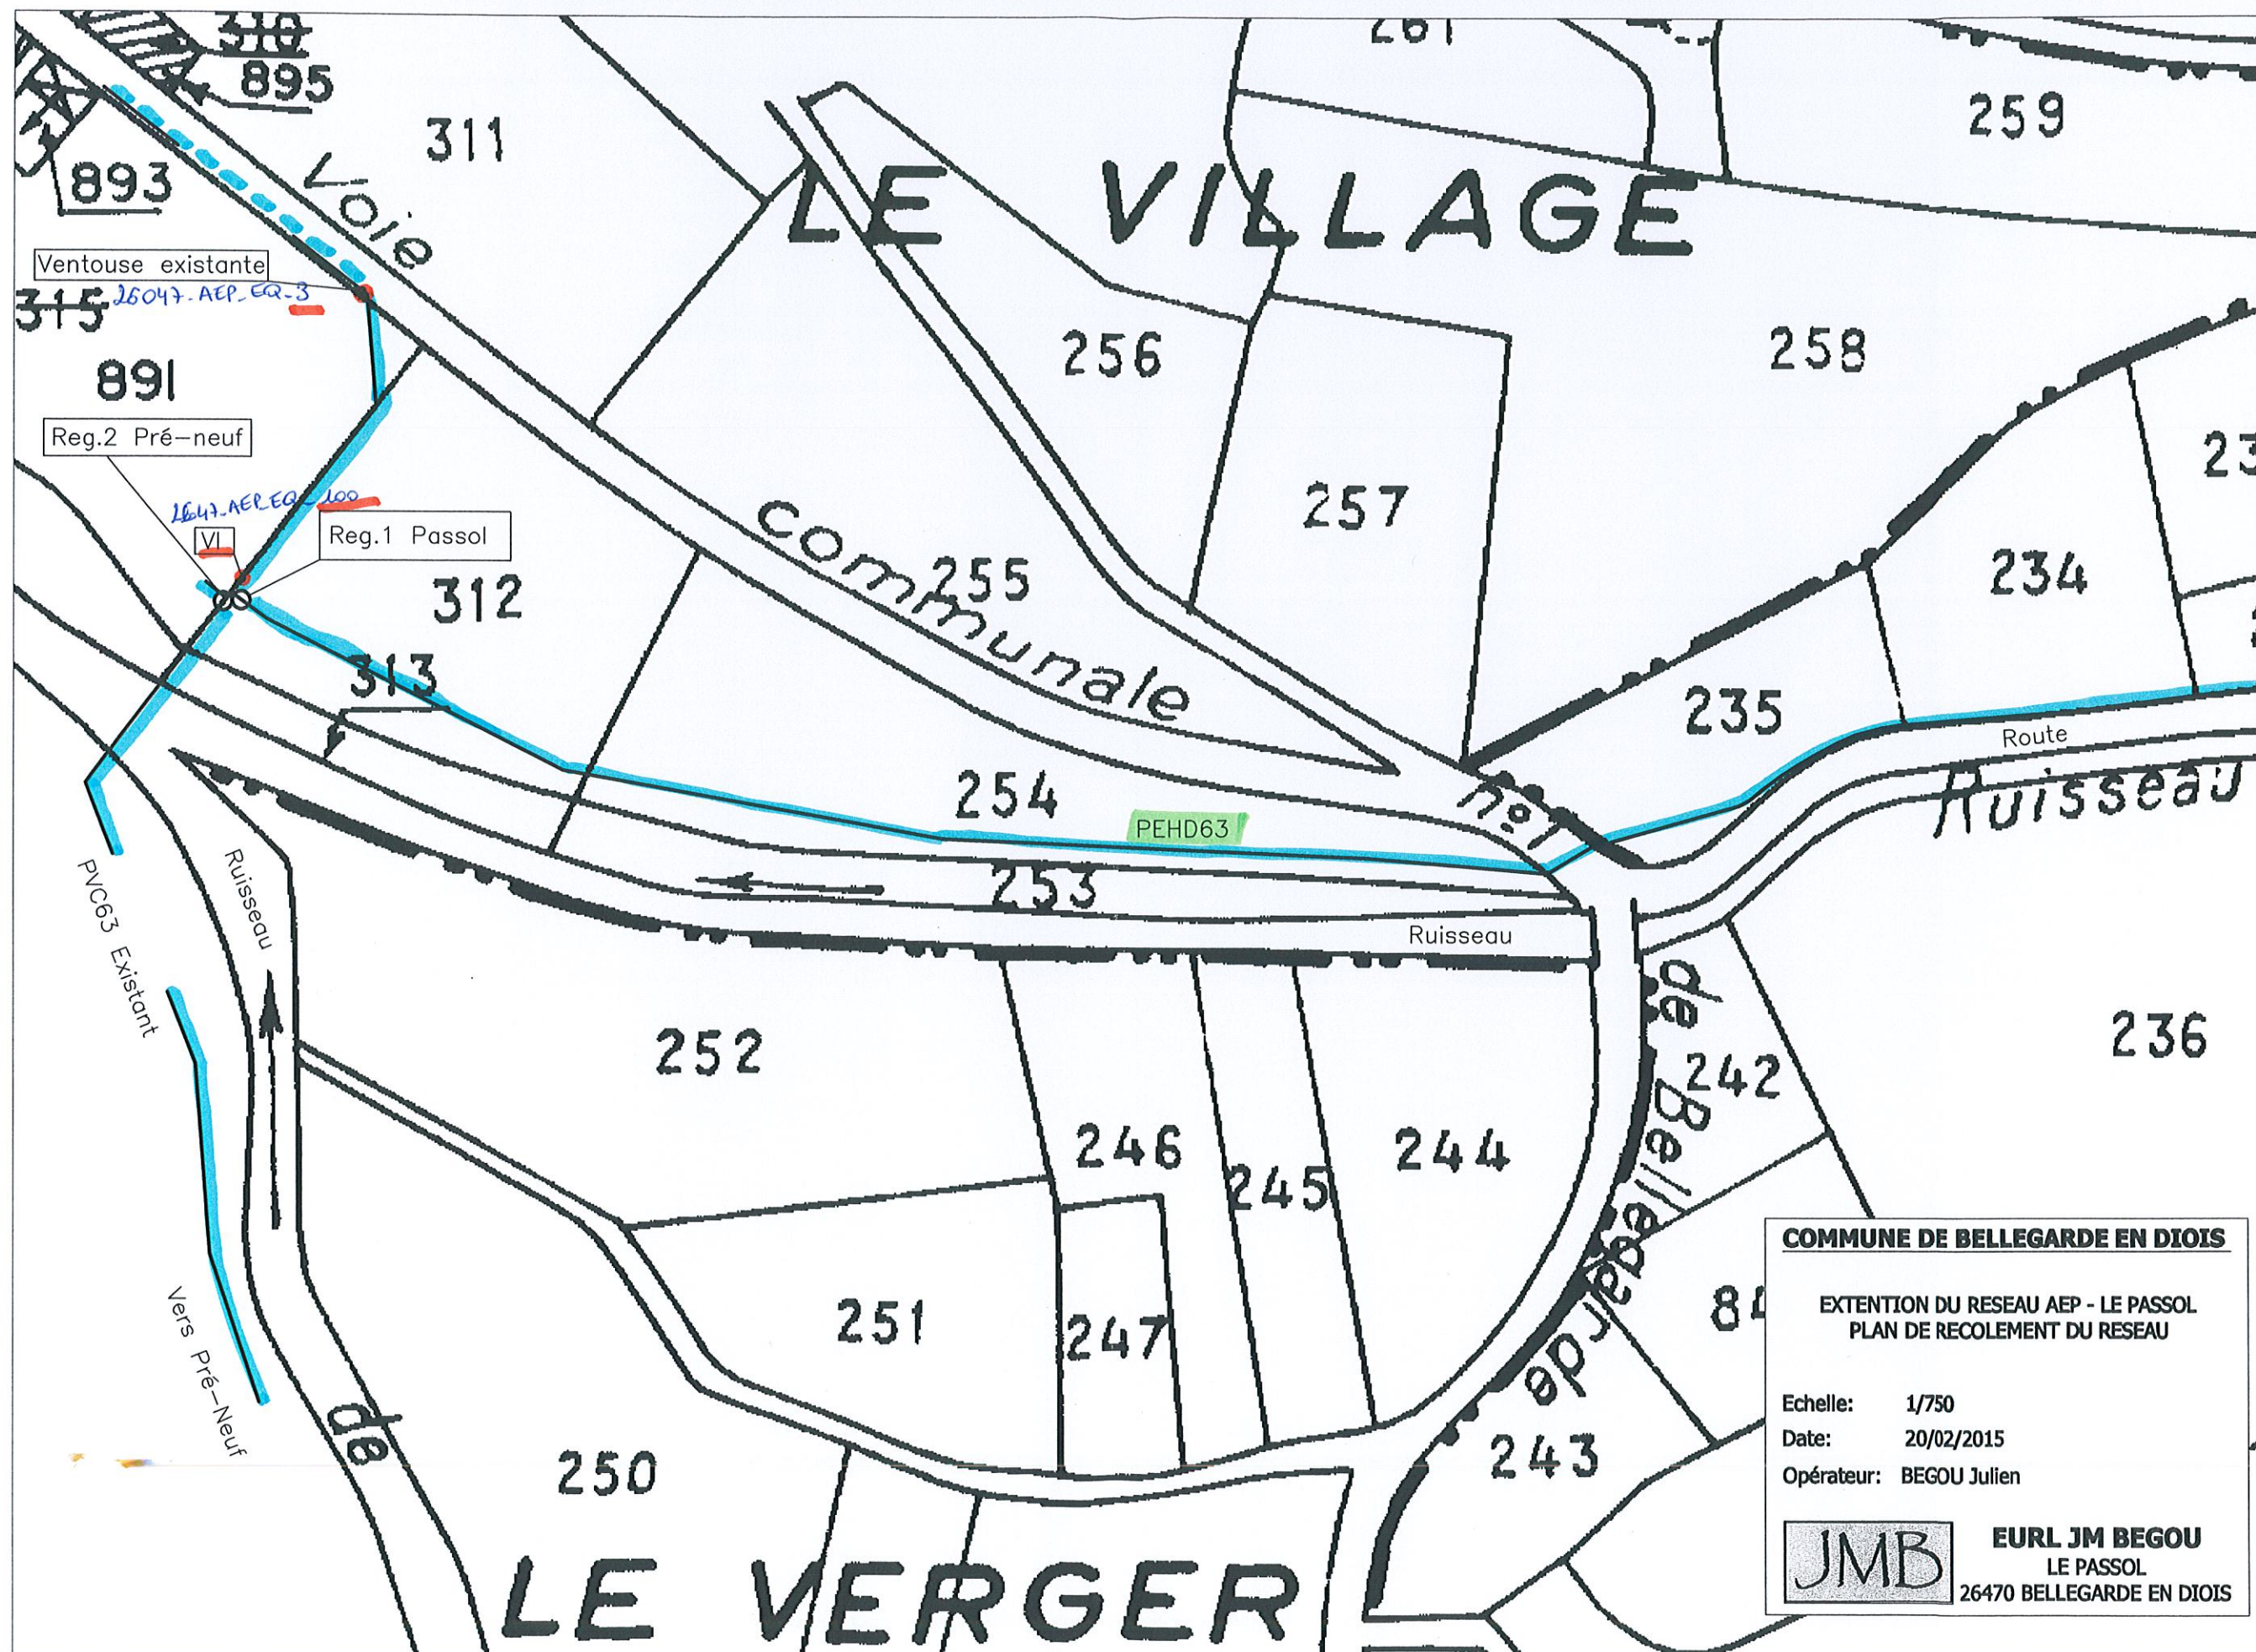

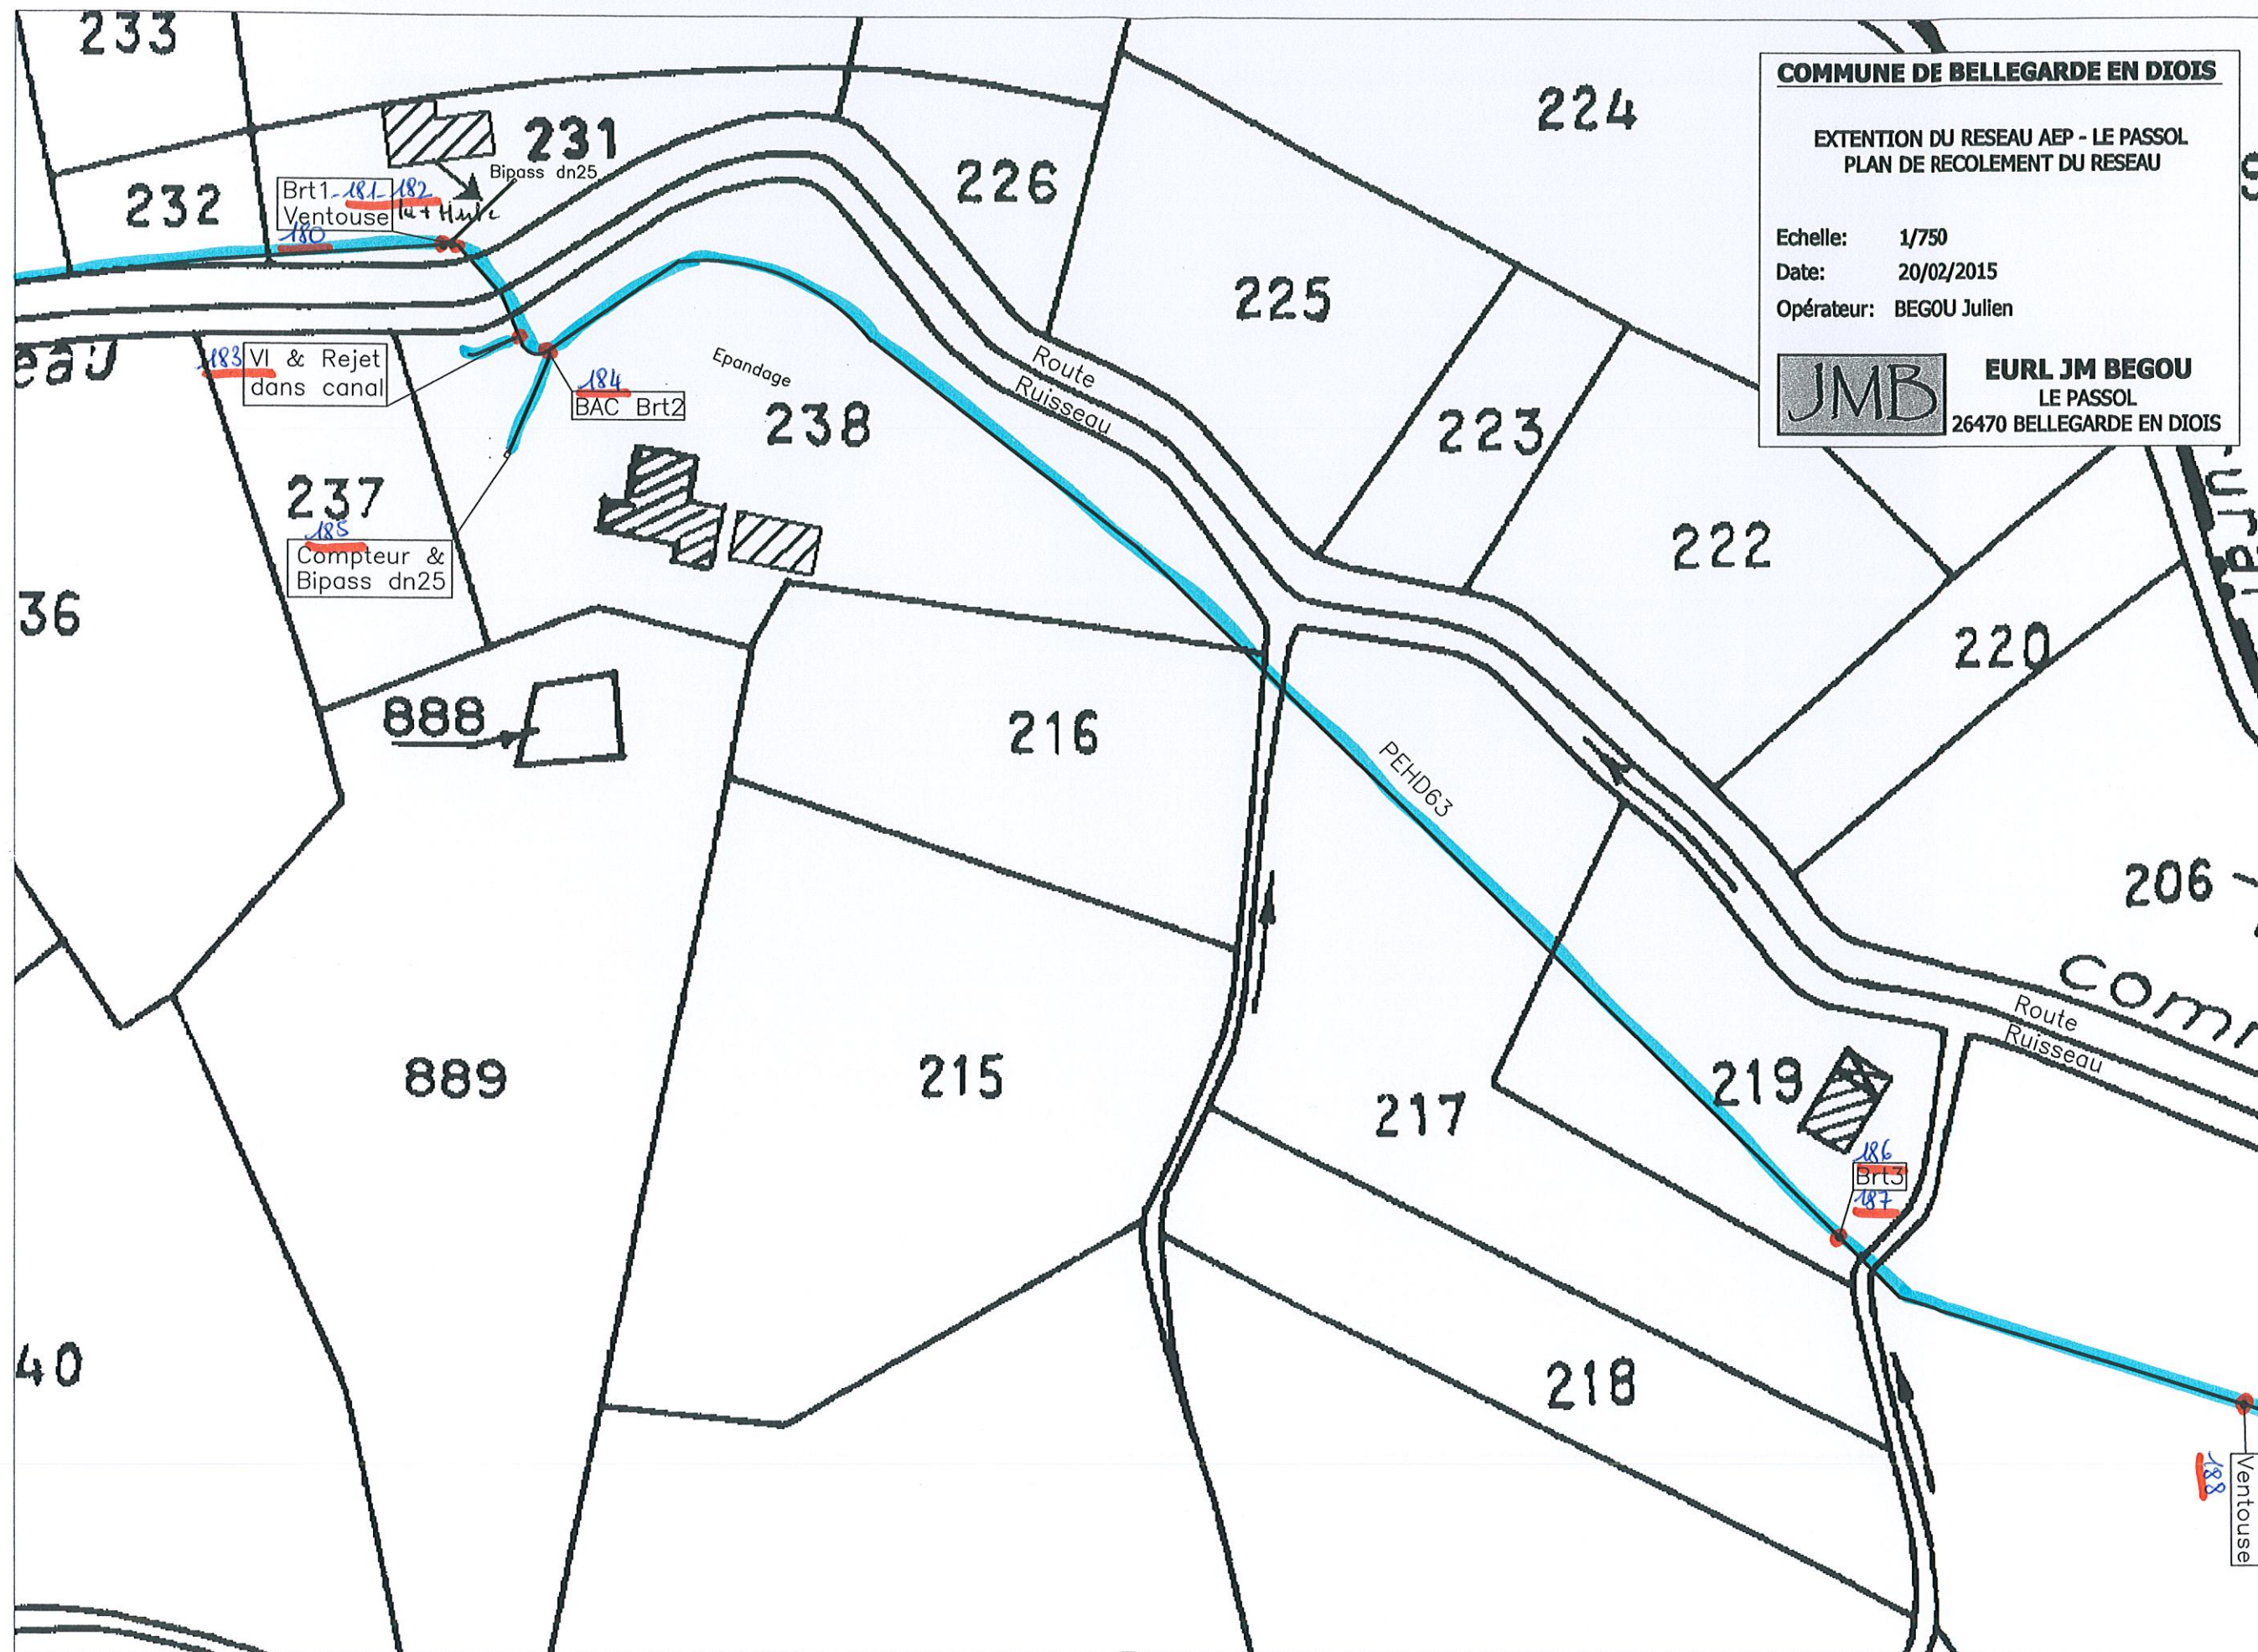

COMMUNE DE BELLEGARDE EN DIOIS

EXTENTION DU RESEAU AEP - LE PASSOL
PLAN DE RECOLEMENT DU RESEAU

Echelle: 1/750

Date: 20/02/2015

Opérateur: BEGOU Julien



EURL JM BEGOU
LE PASSOL
26470 BELLEGARDE EN DIOIS

