

BARNARON

RESERVOIR

EXISTANT CAPACITE 20m³

CAPTAGE

Vidange
R.V. Ø 60

Ventouse 40/60

PVC Ø 806/90

RV Ø 60

PVC Ø 53/63

BOURBON

R

Vidange
R.V. Ø 60

PVC Ø 806/90

BOIS DE BELLEGARDE


S

rural


N


COMBE BARBA

LE BERLATIER

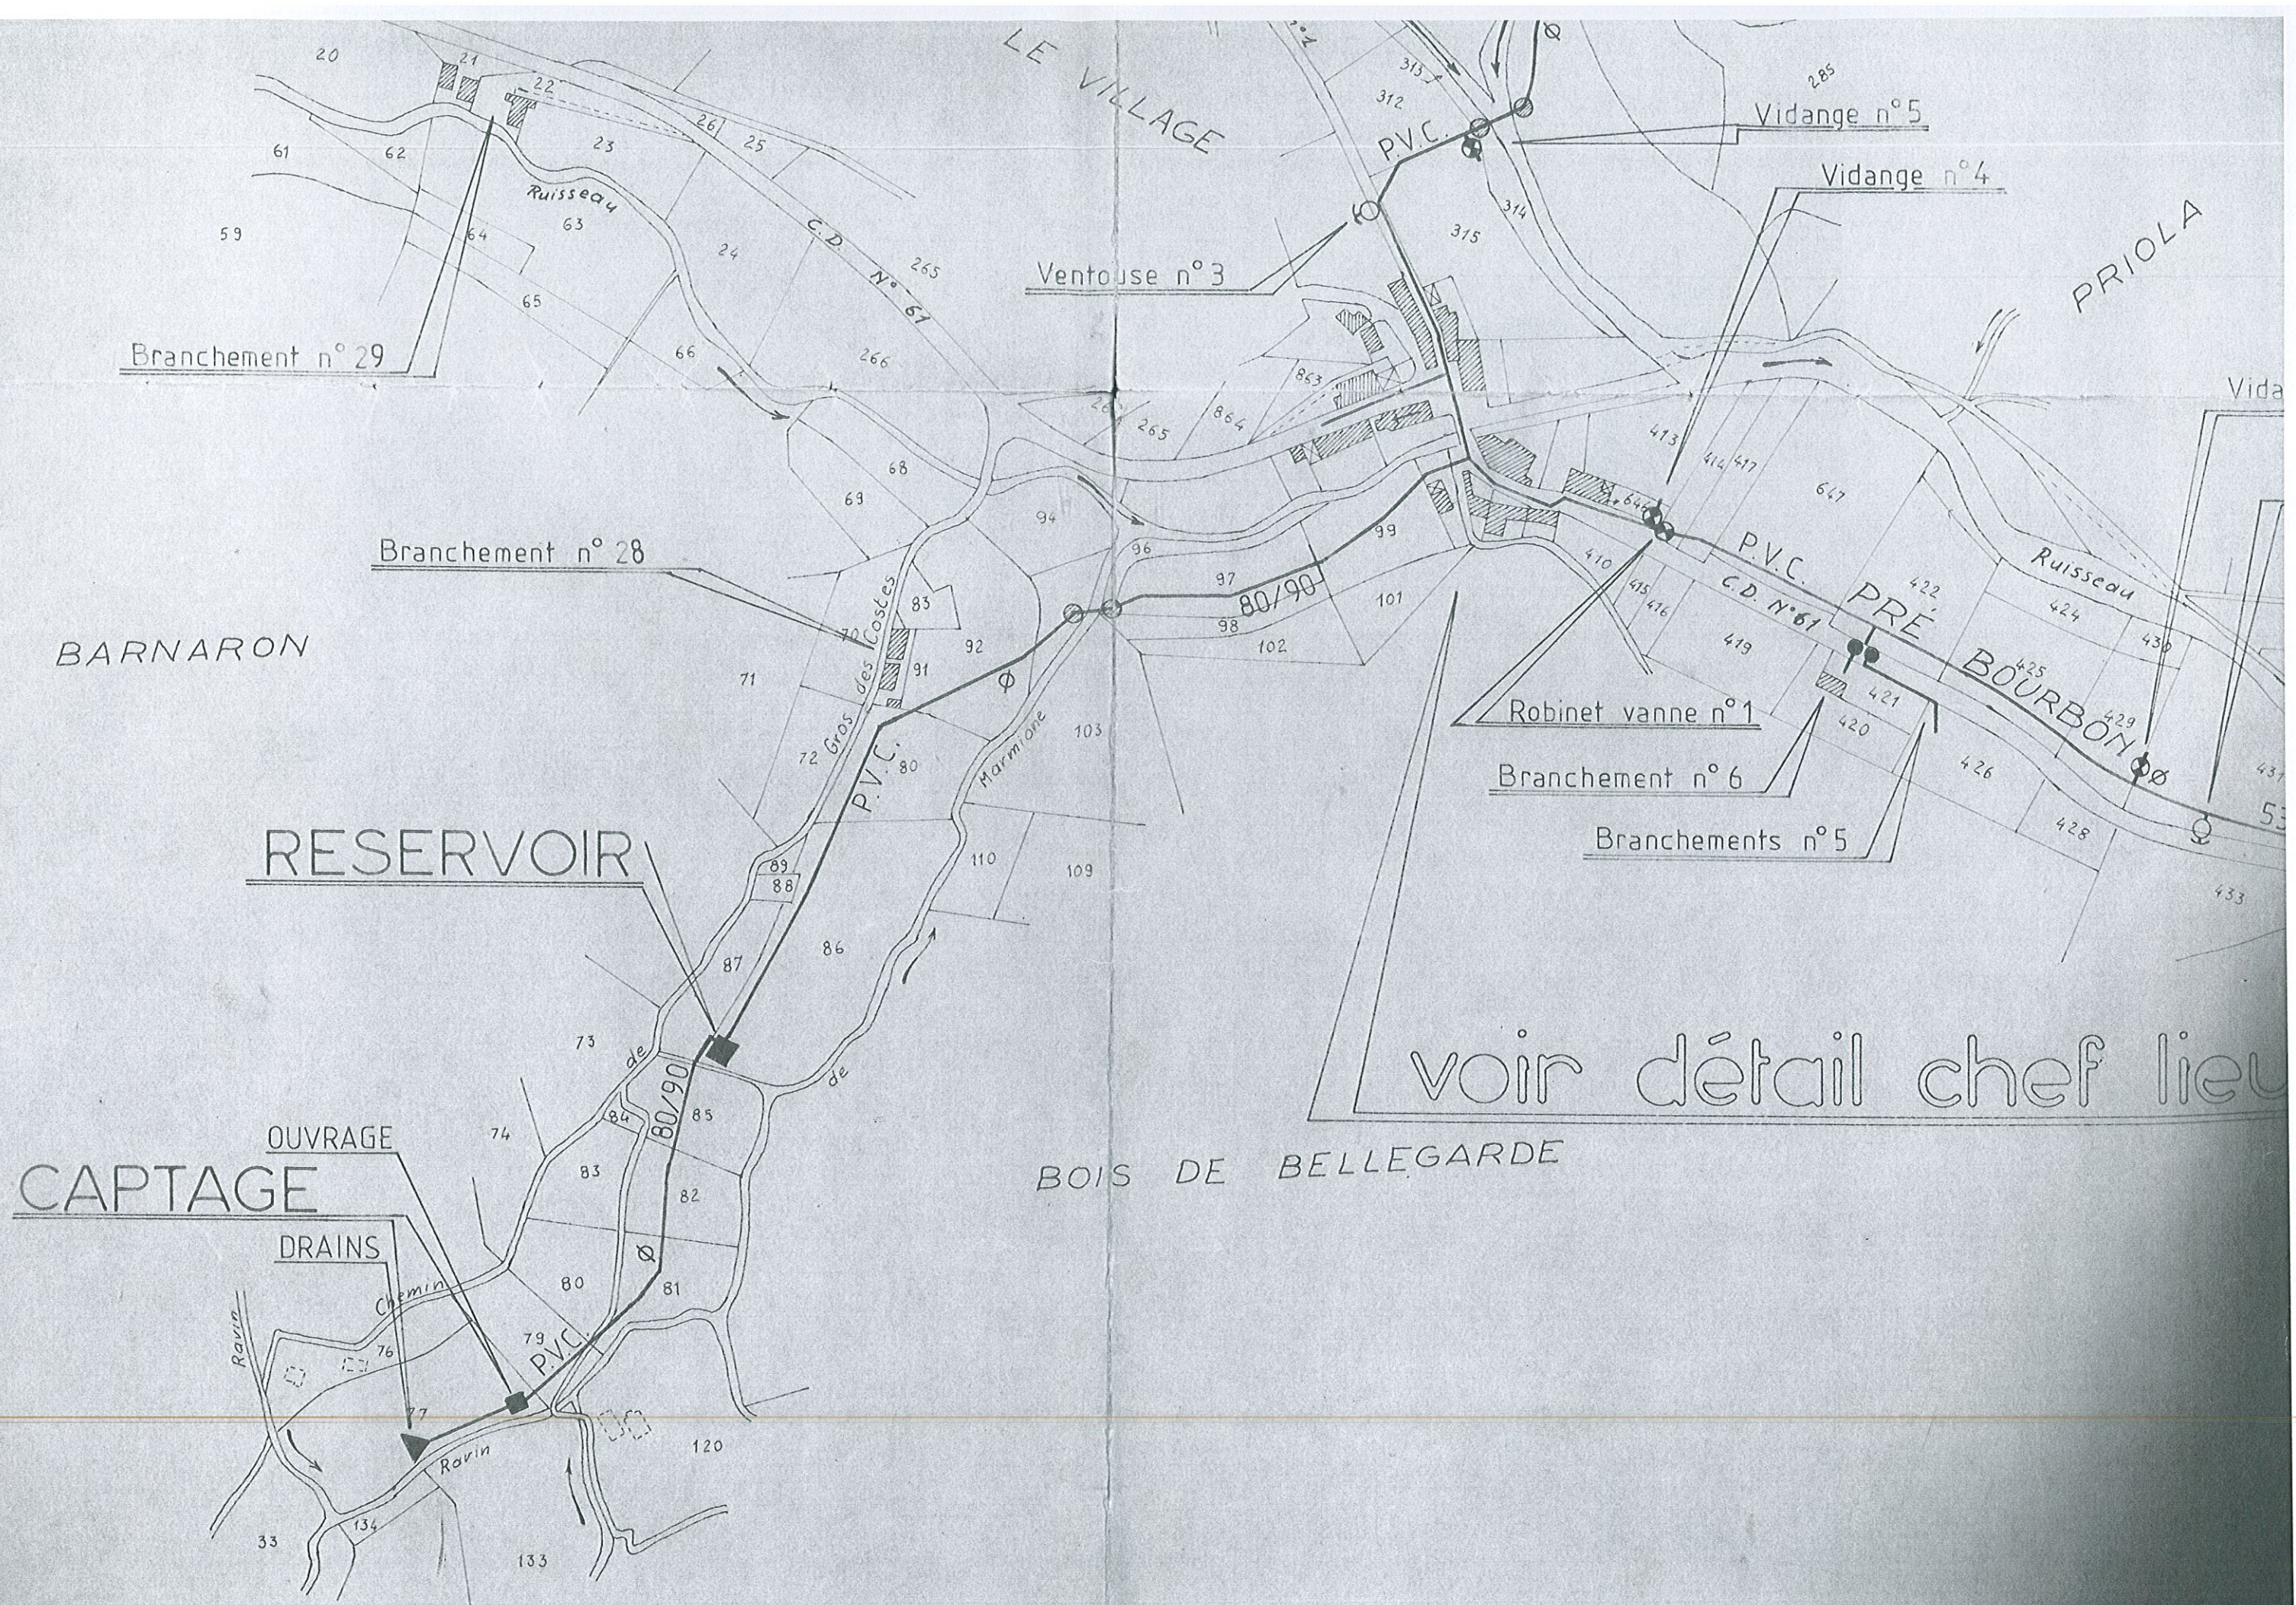




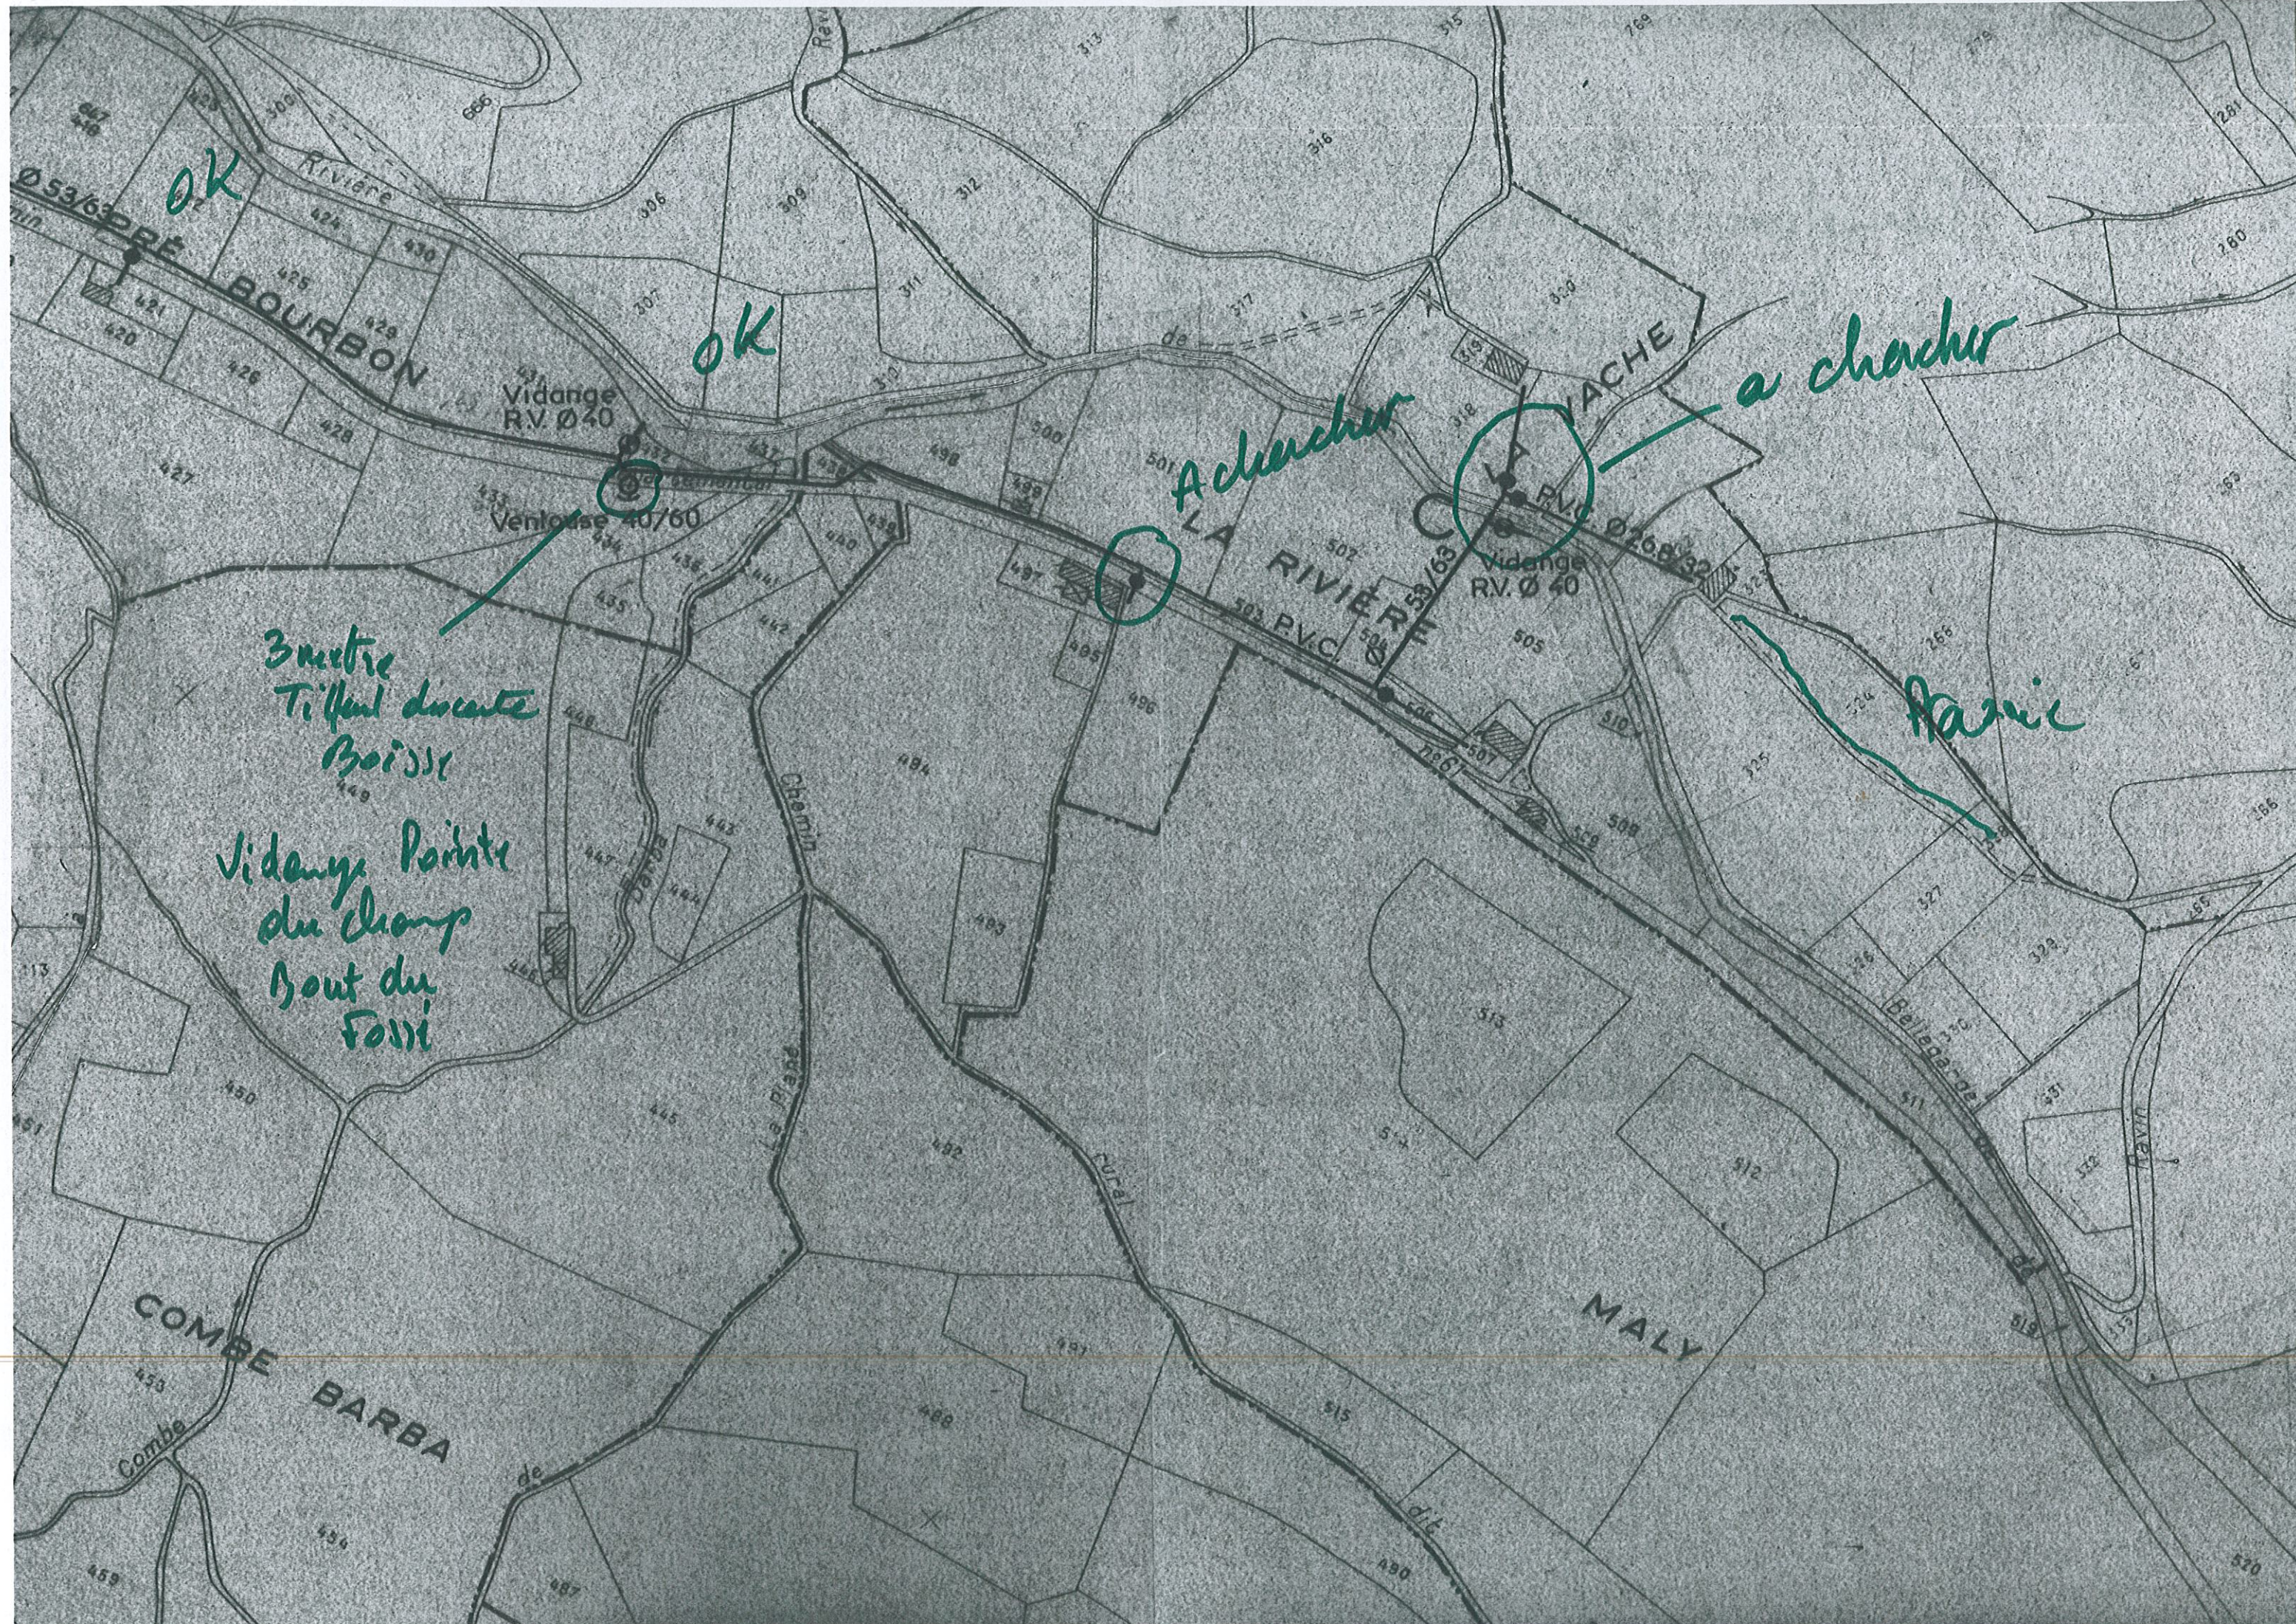


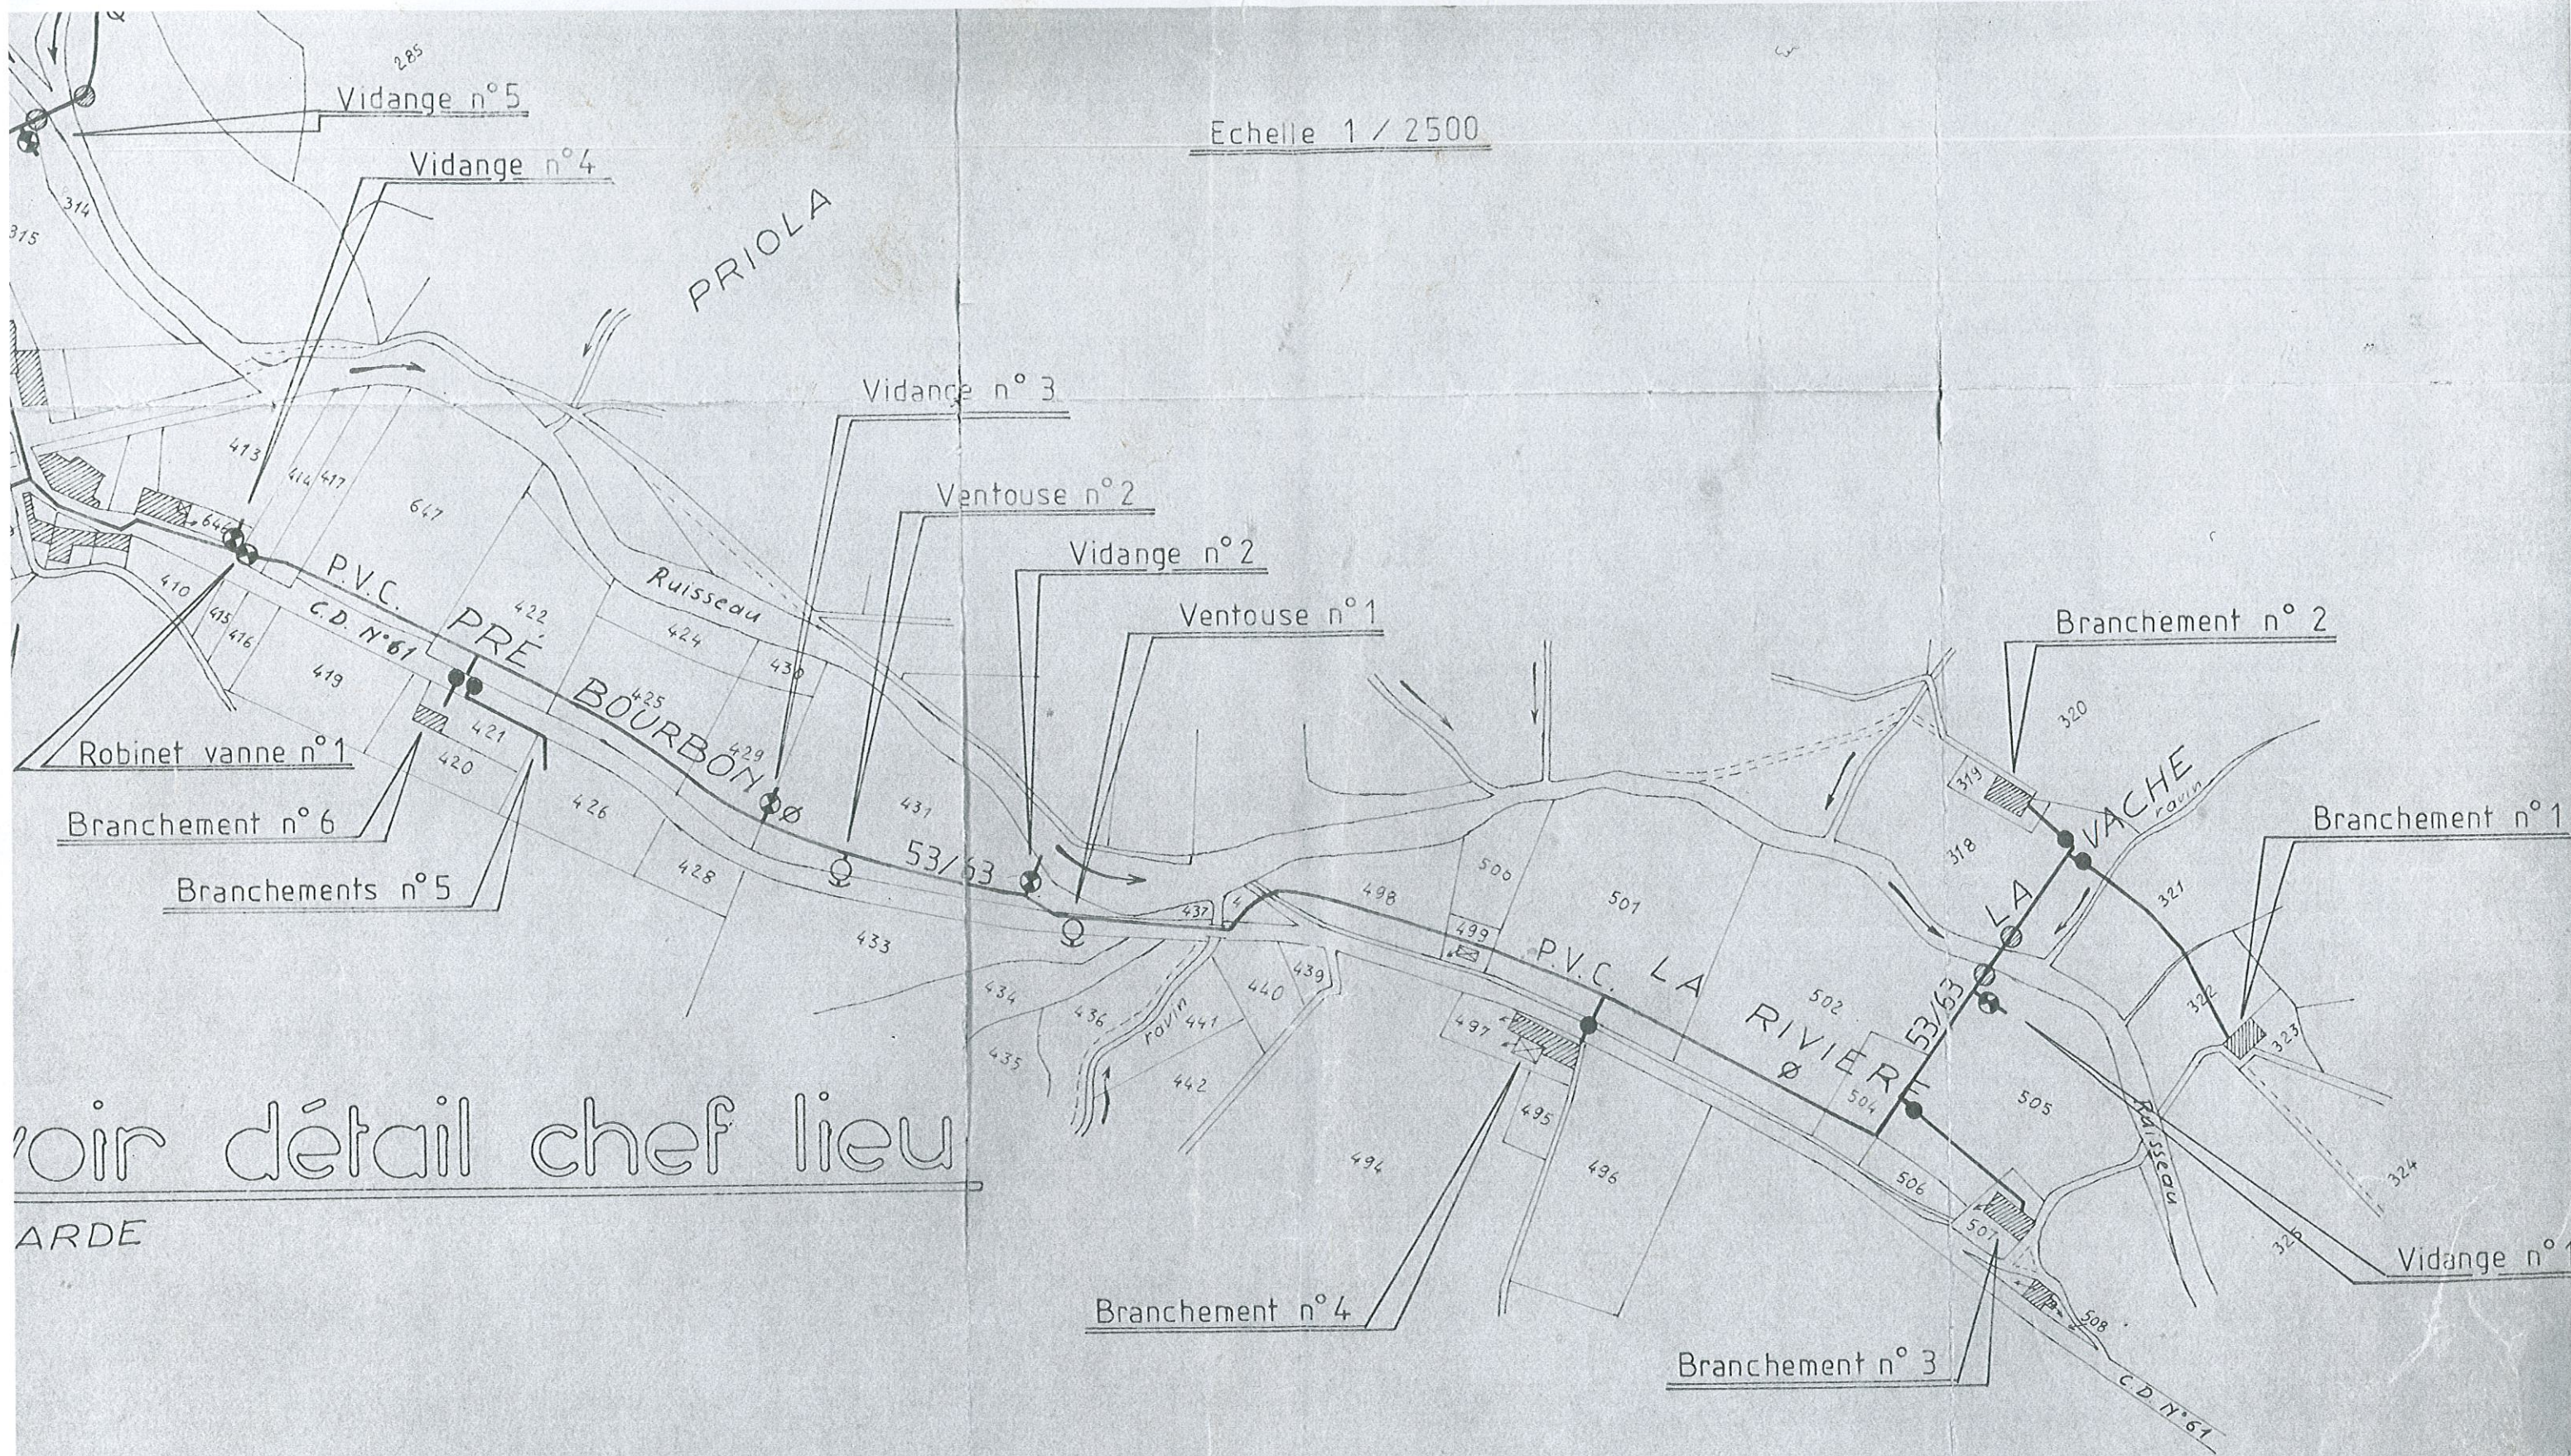


voir détail chef lieu


ARDE

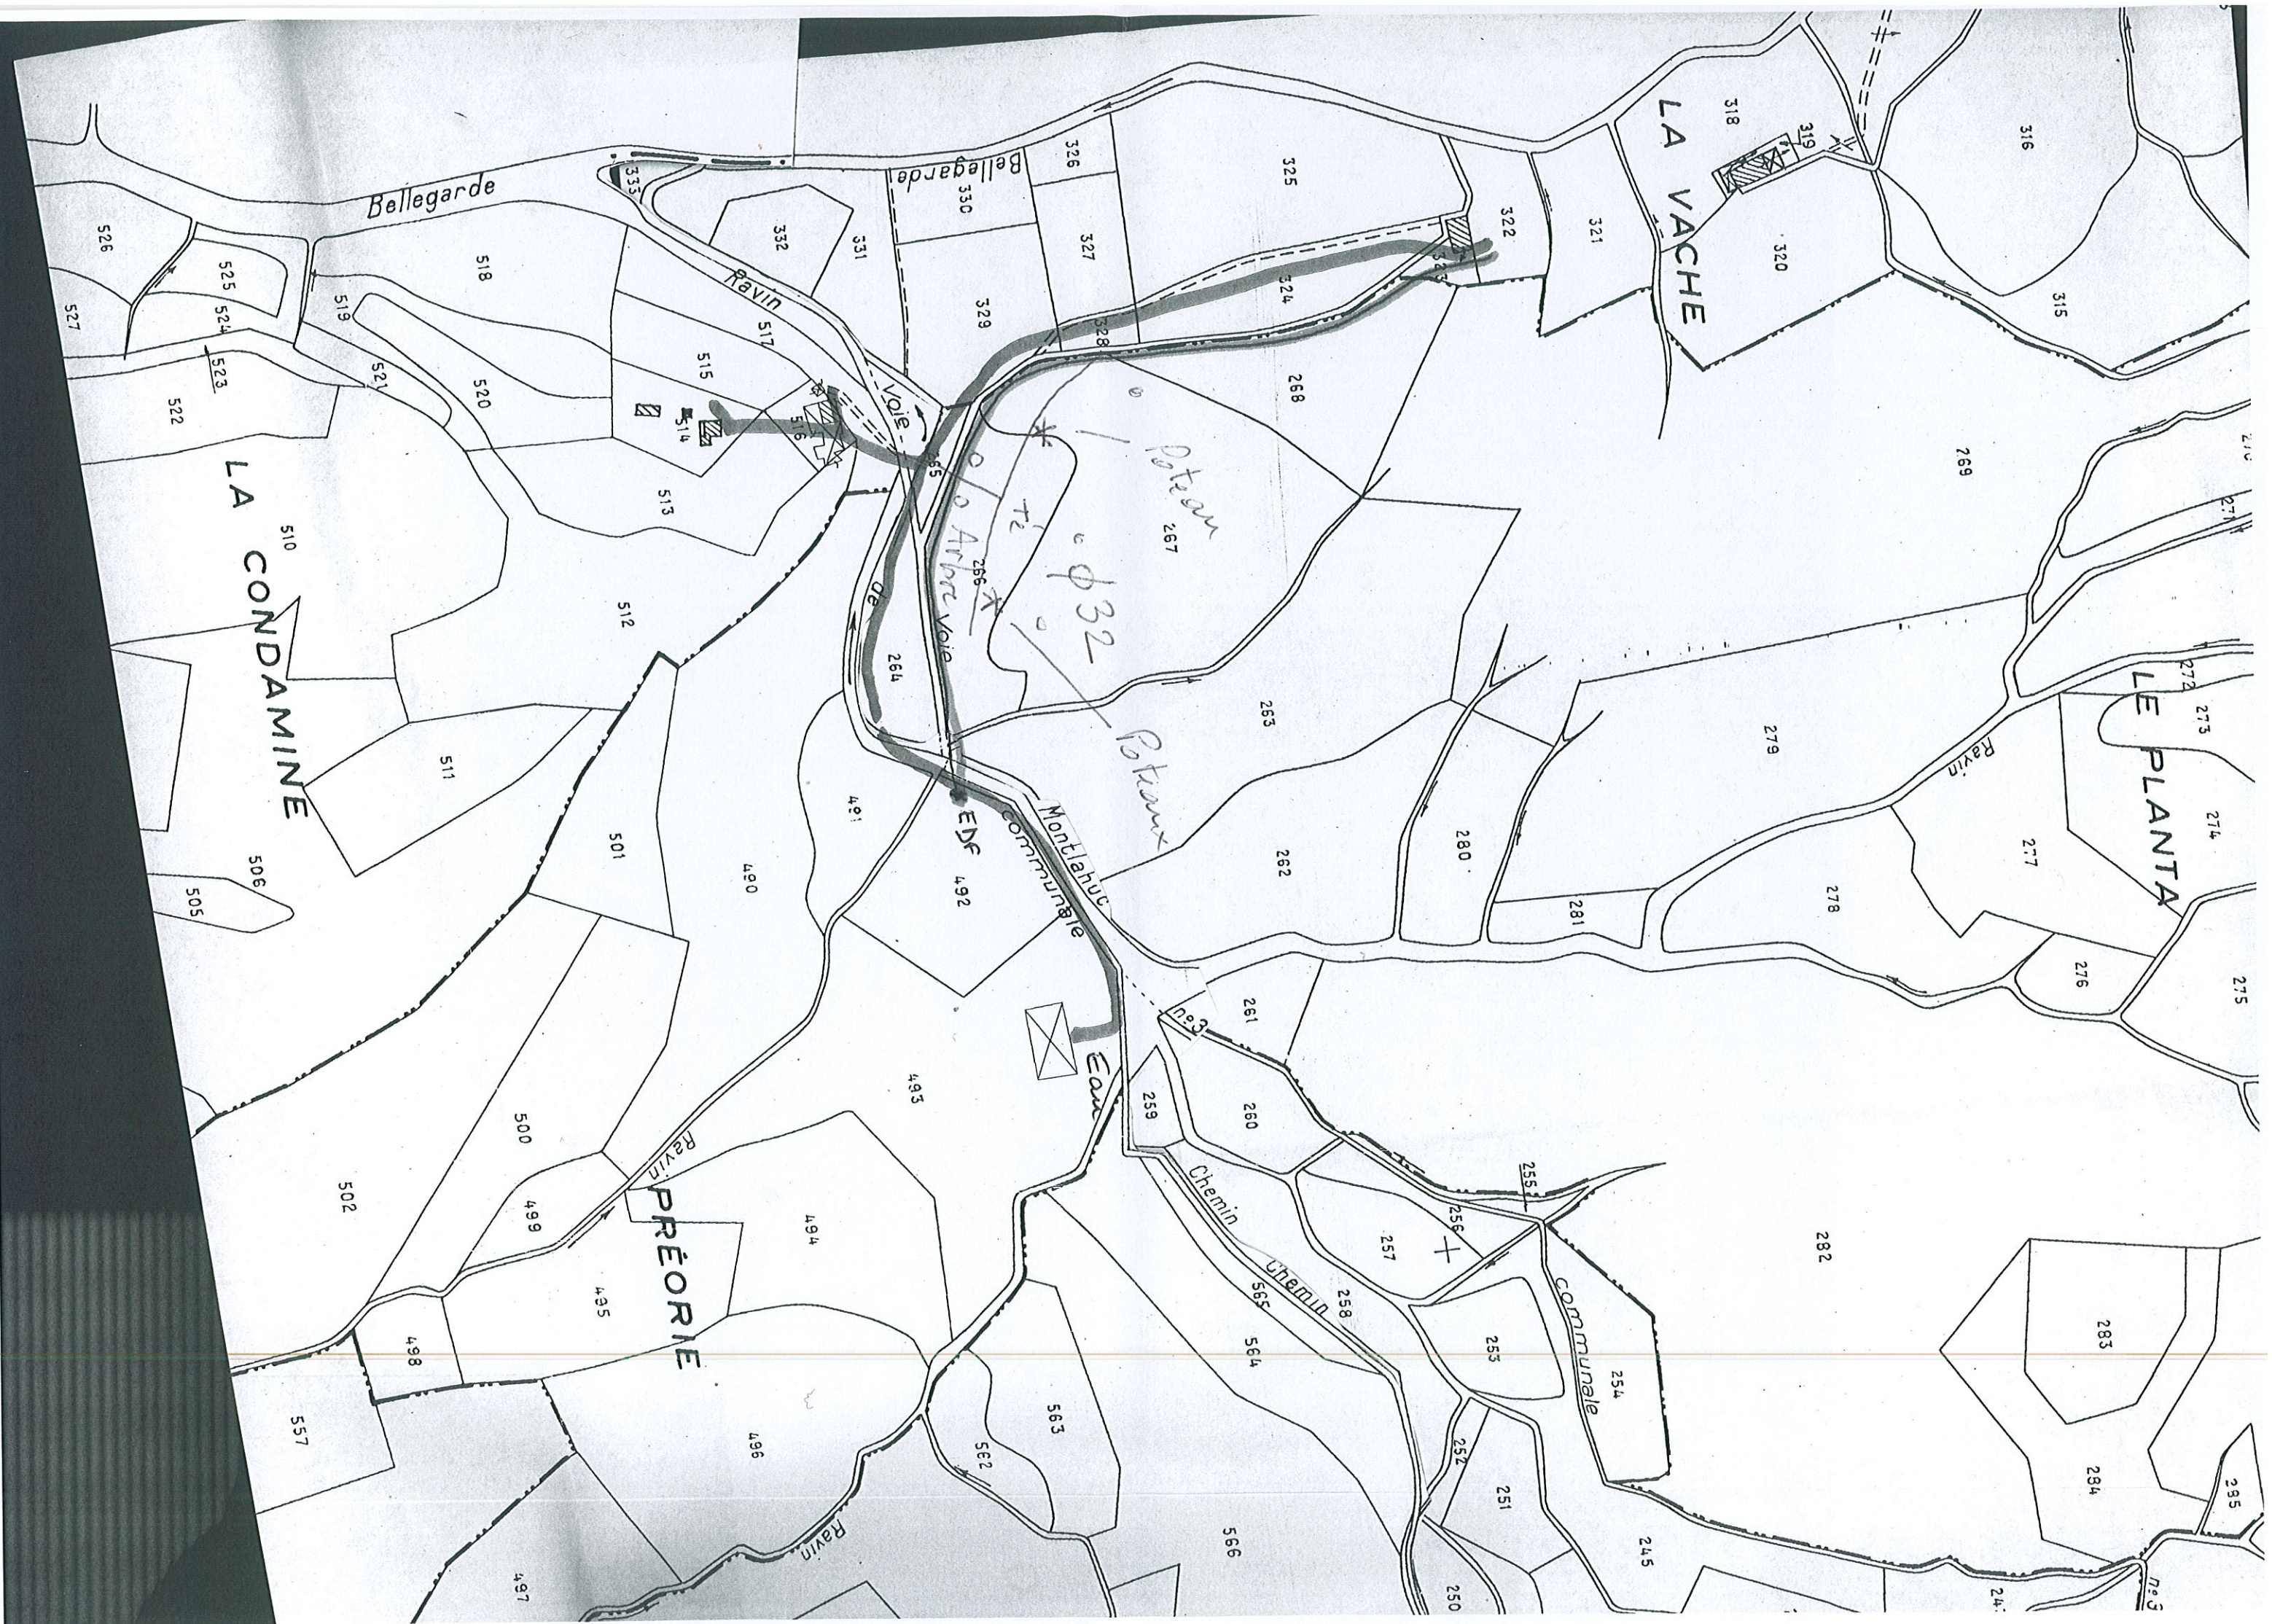

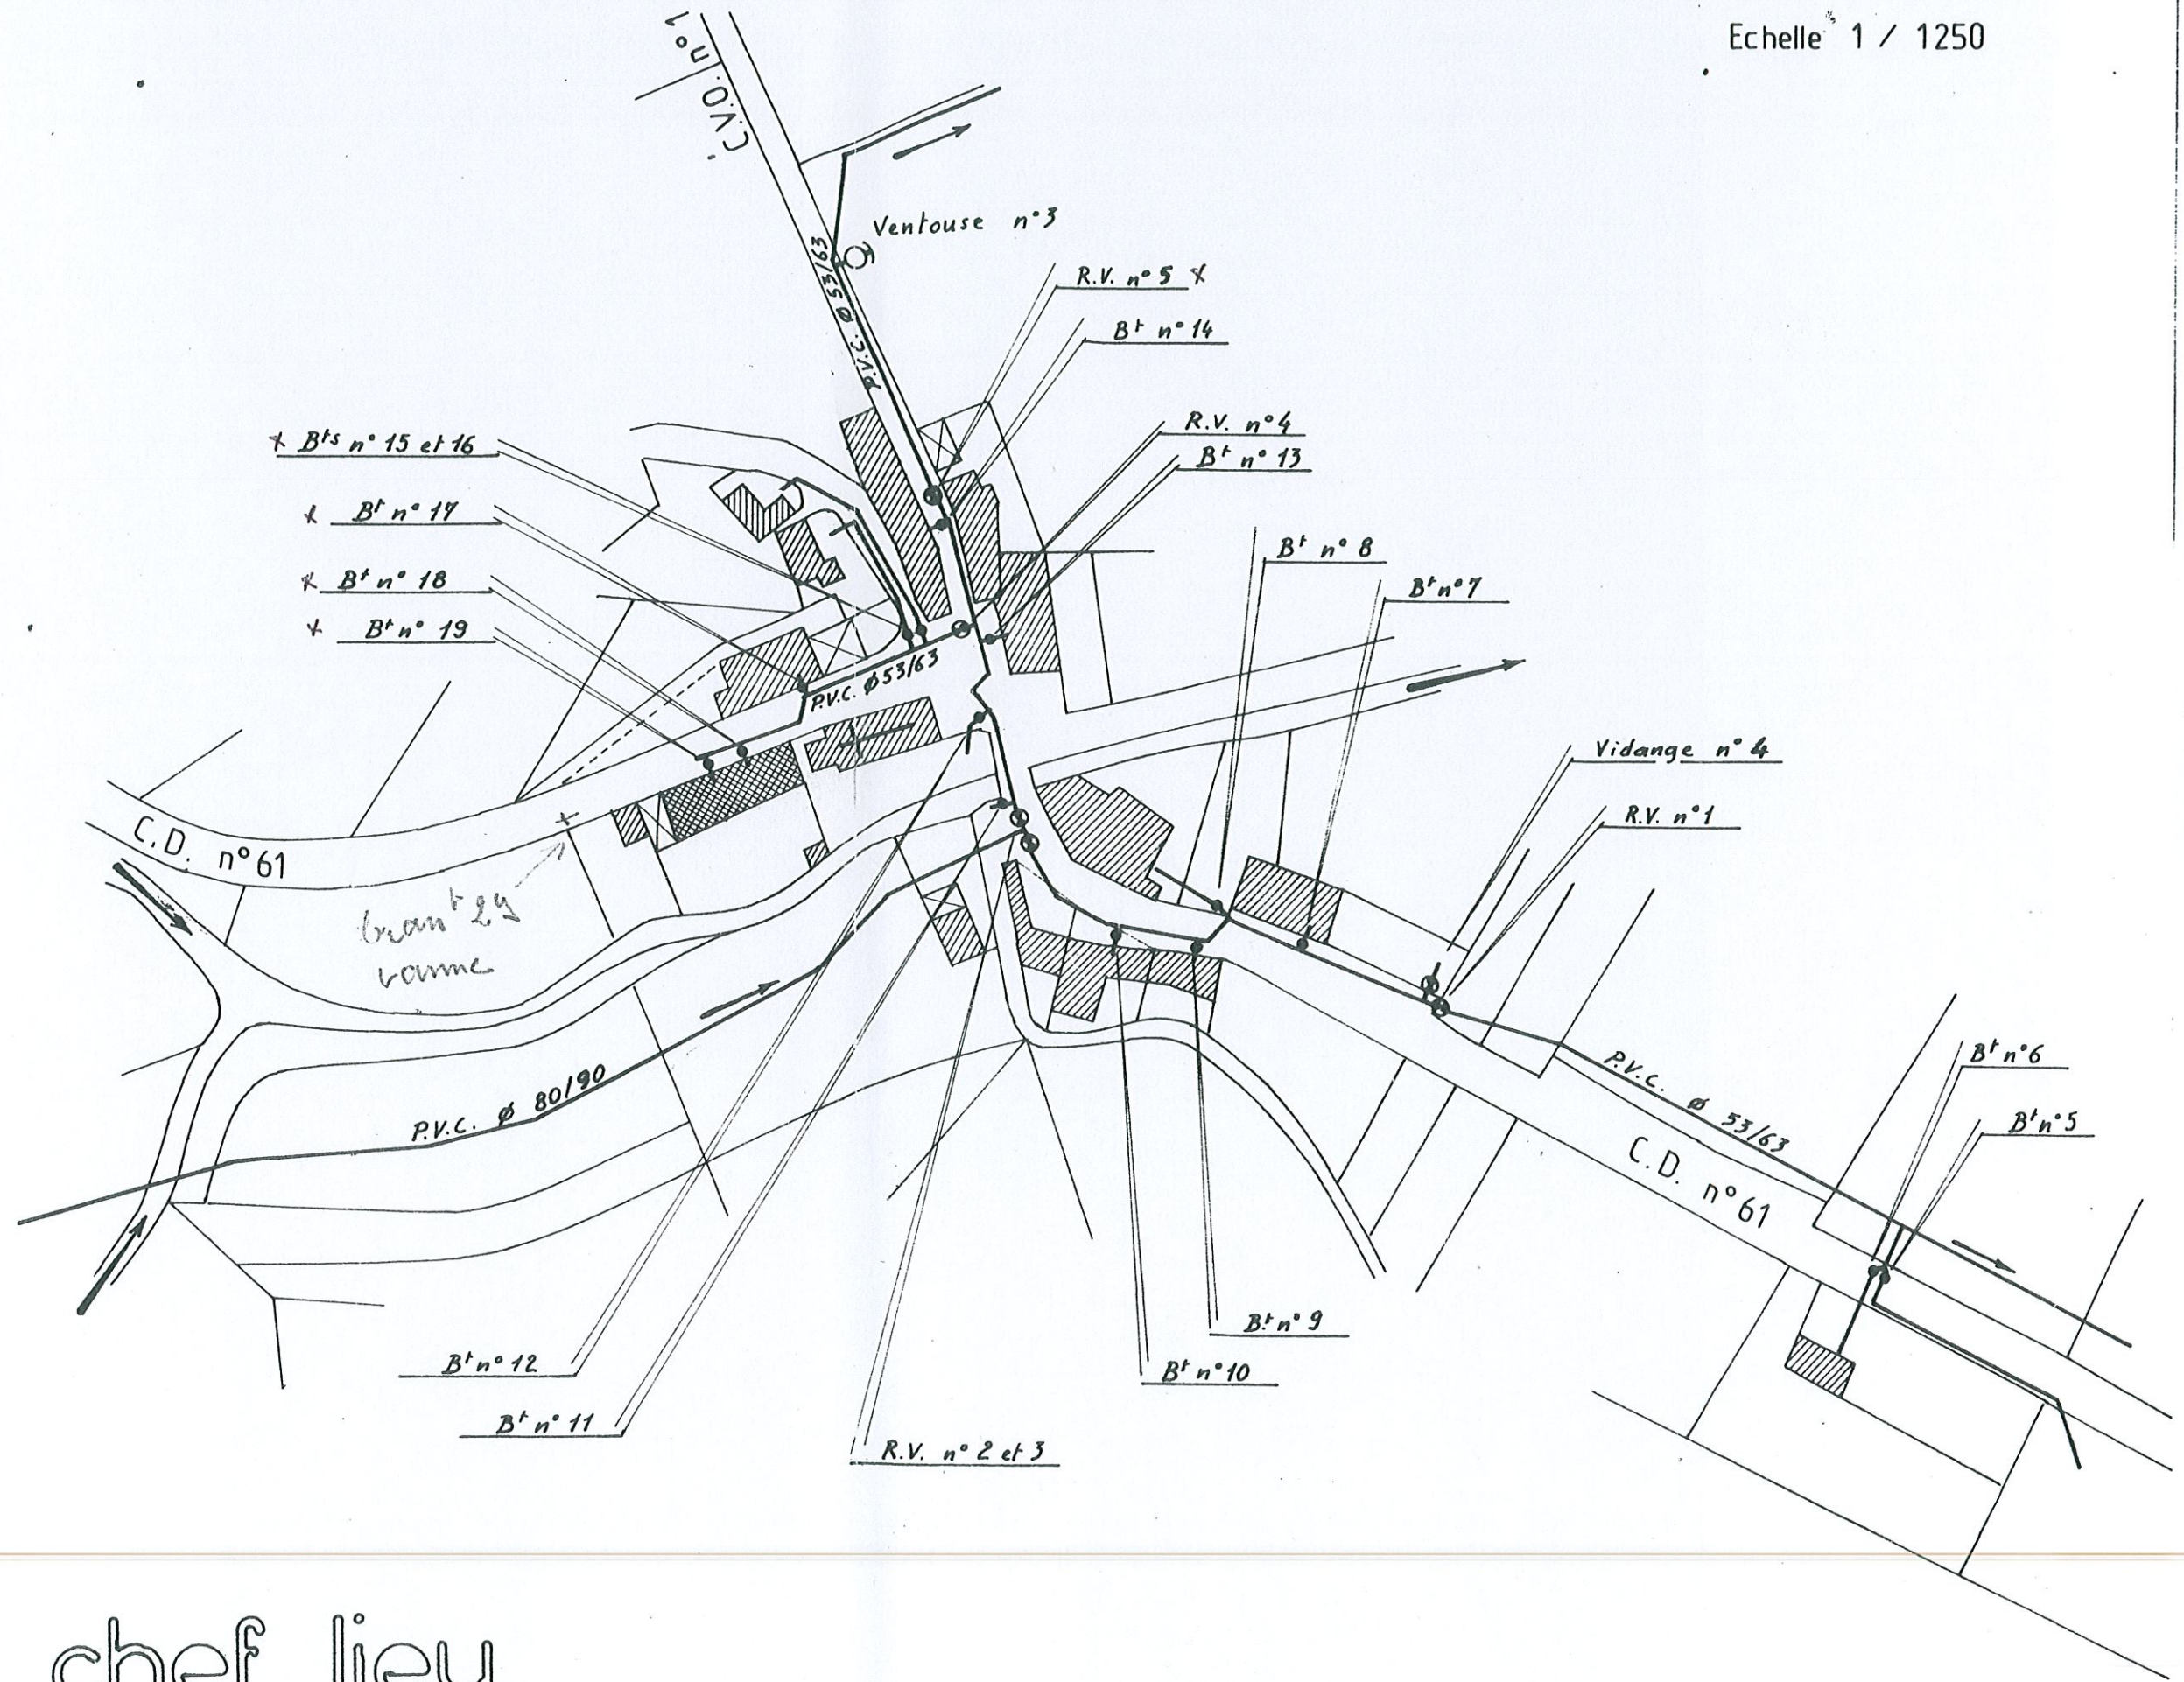

détail chef lieu

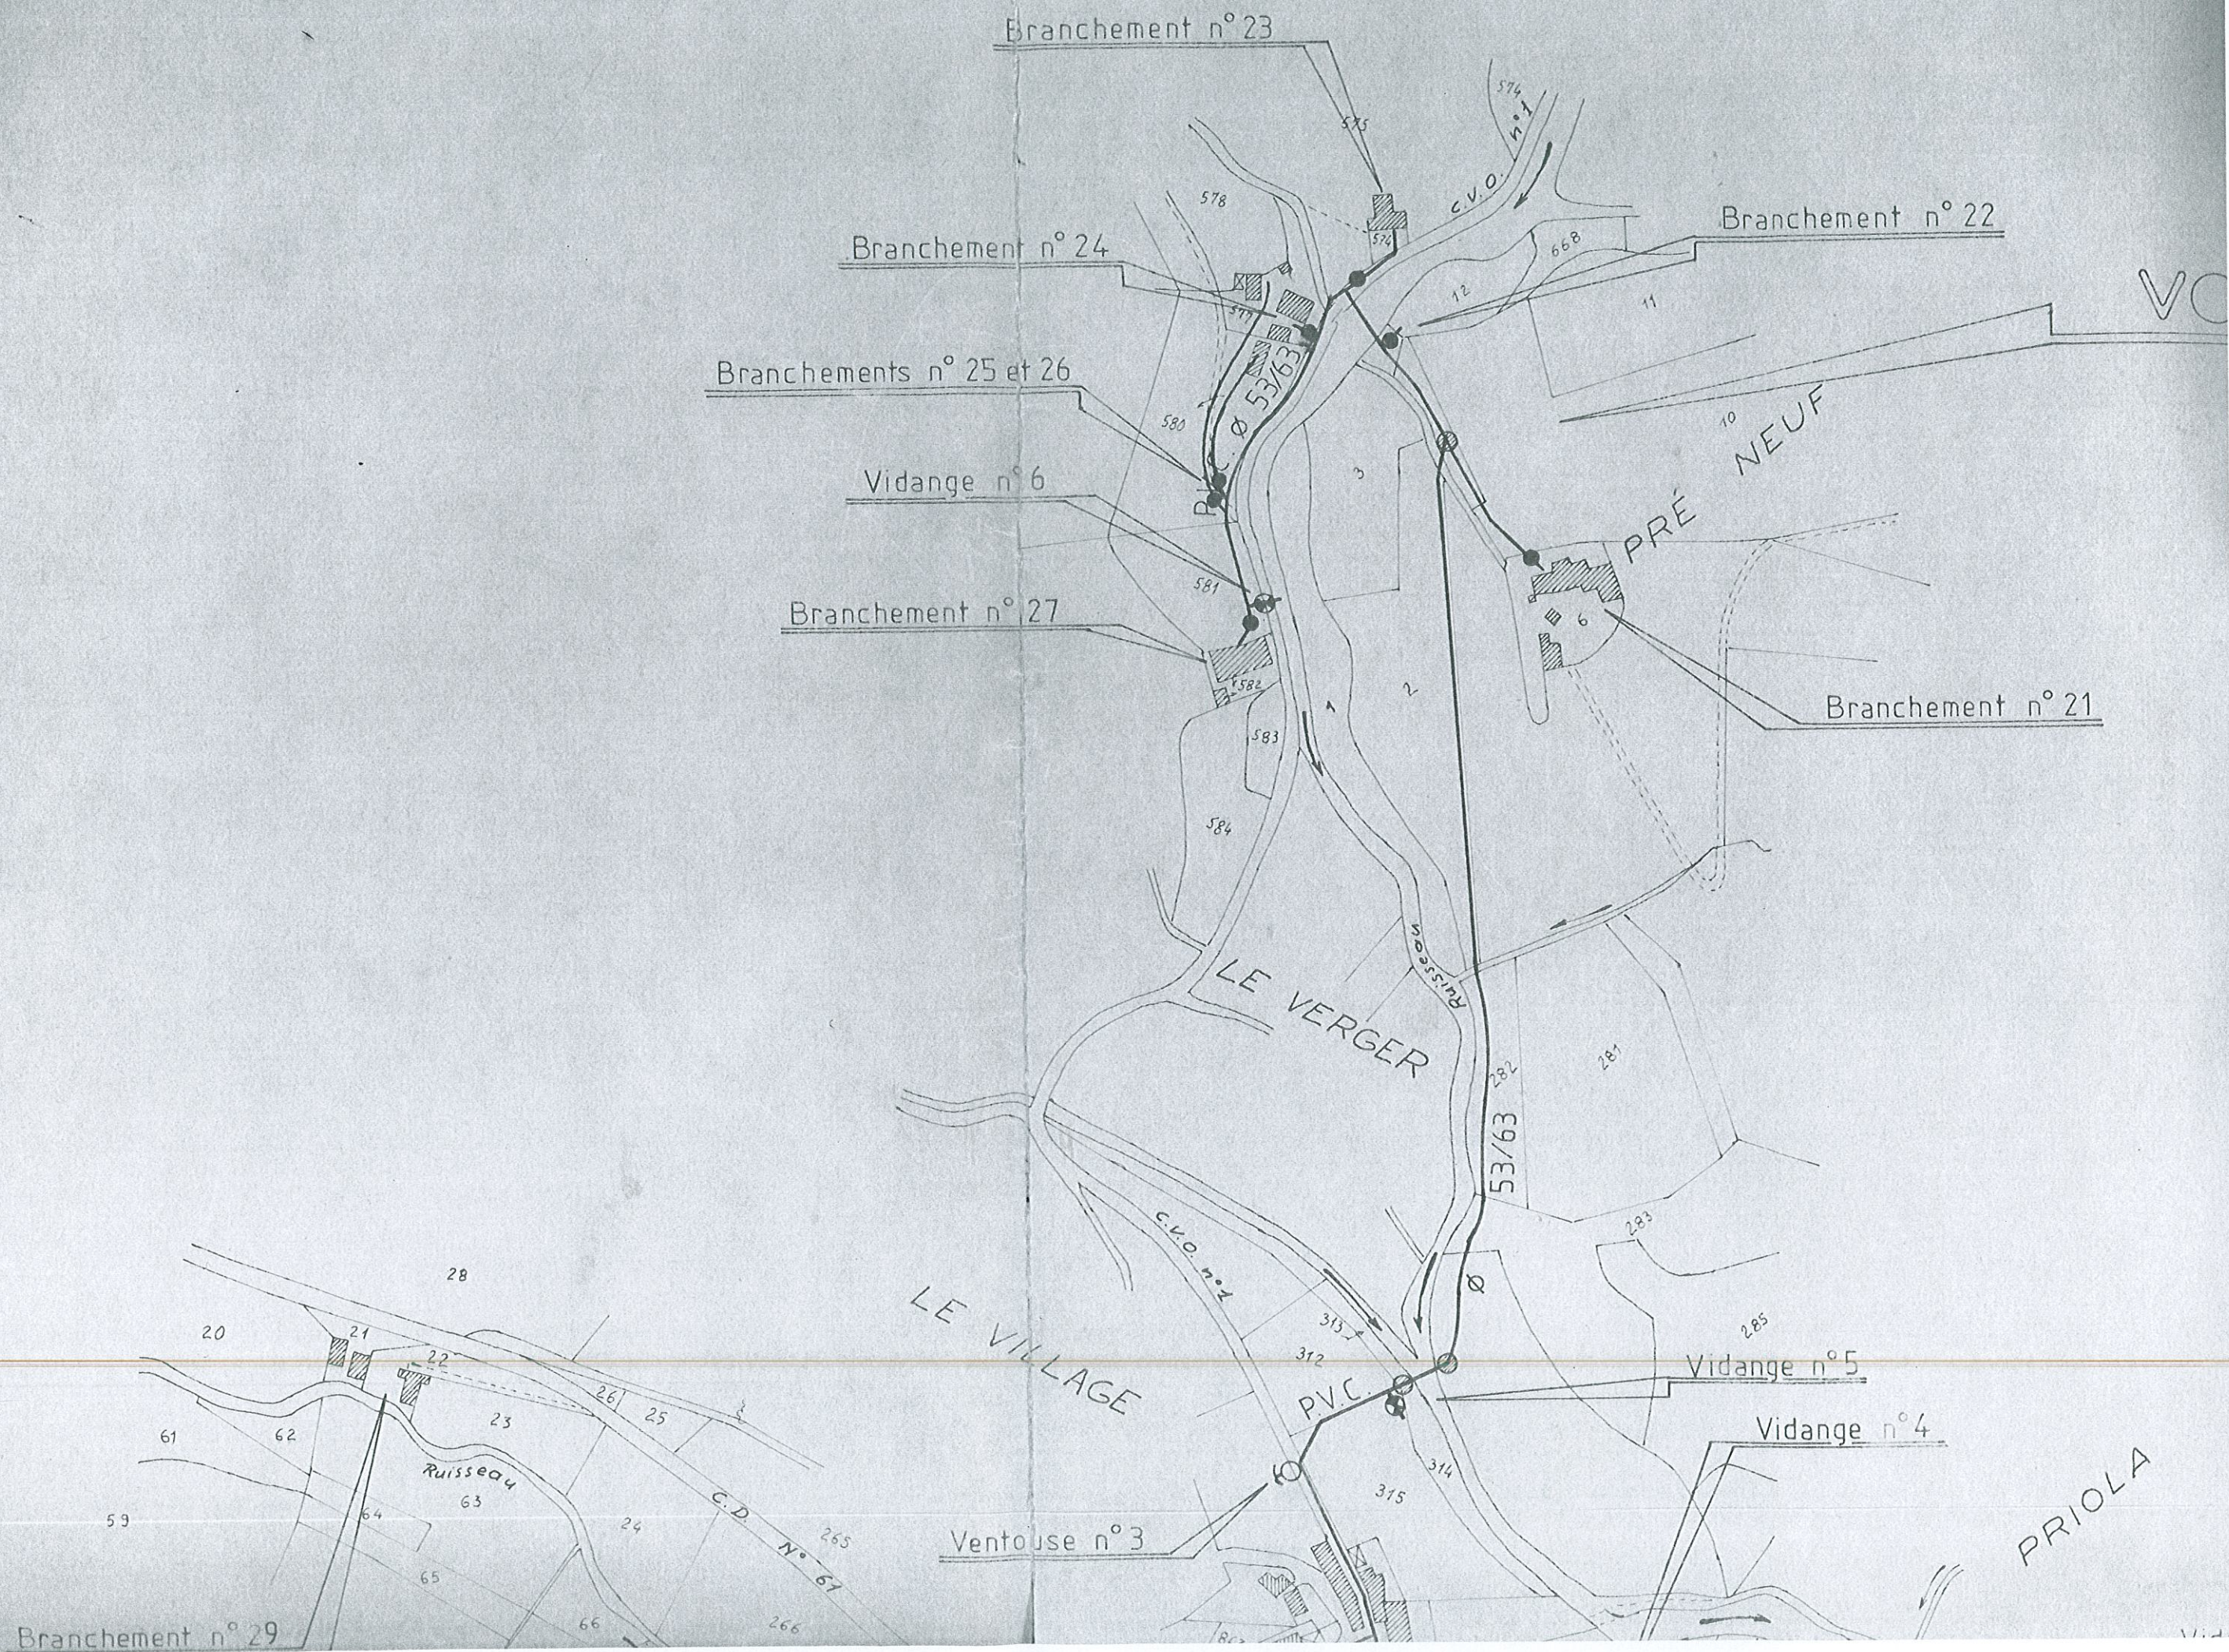

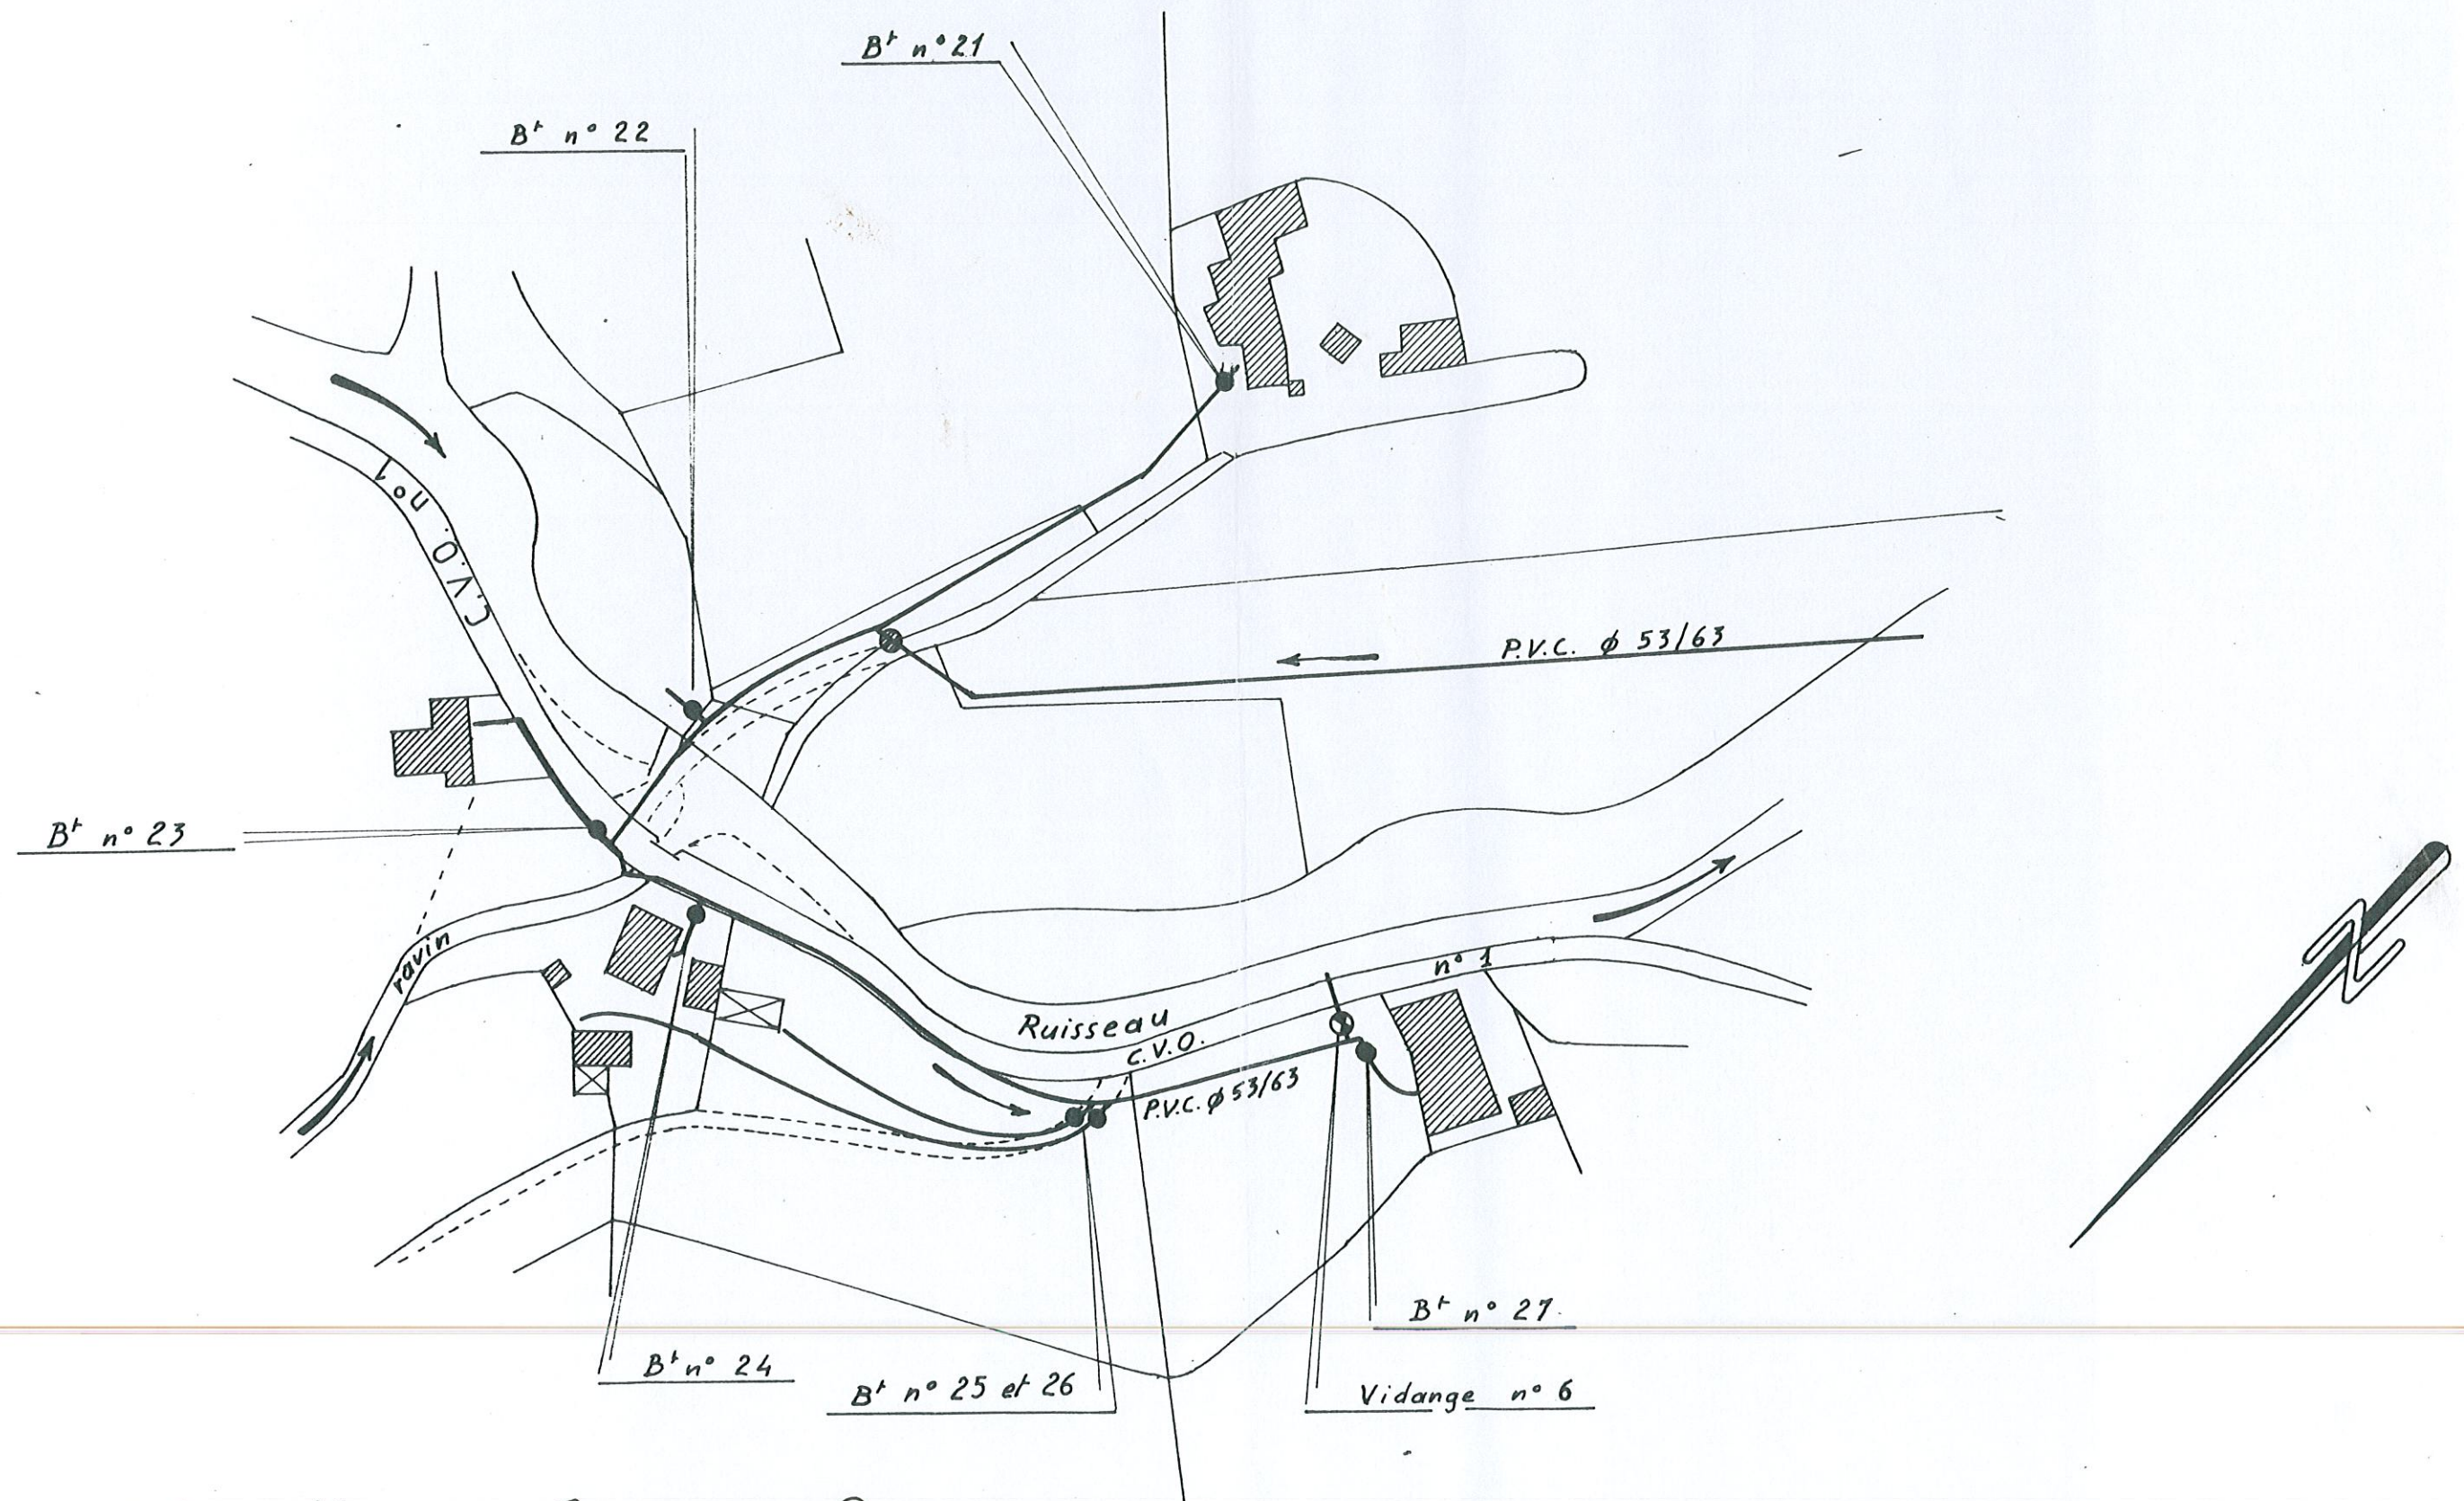

détail pré neuf