

COMMUNE DE BELLEGARDE EN DIOIS

Hameau de Montlahuc

Plans des réseaux assainissement, eau potable et eaux pluviales

Plans de recollement du chantier réalisé en 2011
correspondant à la création et rénovation de réseaux

Sommaire

F-n°1
F-n°2
F-n°3
F-n°4
F-n°5
F-n°6
F-n°7
F-n°8
Plan général de situation

Légende des symboles des plans



Regard de branchement d'assainissement particulier



Regard de voirie aux changements de direction (n° positionnement & hauteur de fil d'eau)



Canalisation d'assainissement



Vanne de branchement 1/4 tour sur réseau d'eau potable



Regard compteur d'eau avec robinet d'arrêt



Canalisation principale de distribution d'eau potable



Canalisation secondaire de distribution d'eau potable



Regard de voirie protégeant les vannes à vis de coupure réseaux d'eau potable



Vanne d'extrémité à vis de réseaux d'eau potable pour vidange et nettoyage du réseau



Réservoir d'eau communal



Canalisation d'eau de pluie





Regard à grille de voirie




Caniveau à grille de voirie


Commune de Bellegarde en Diois
Plan de Réseaux d'Eau potable, d'Assainissement,
& des Eaux Pluviales du Hameau de Montlahuc
 Echelle 1/500
 Feuille n° 1
 Plans de recollement
Entreprise B.C.B.
 26310-Beaurières
 04 75 21 46 11
 mis à jour le 15/9/2011

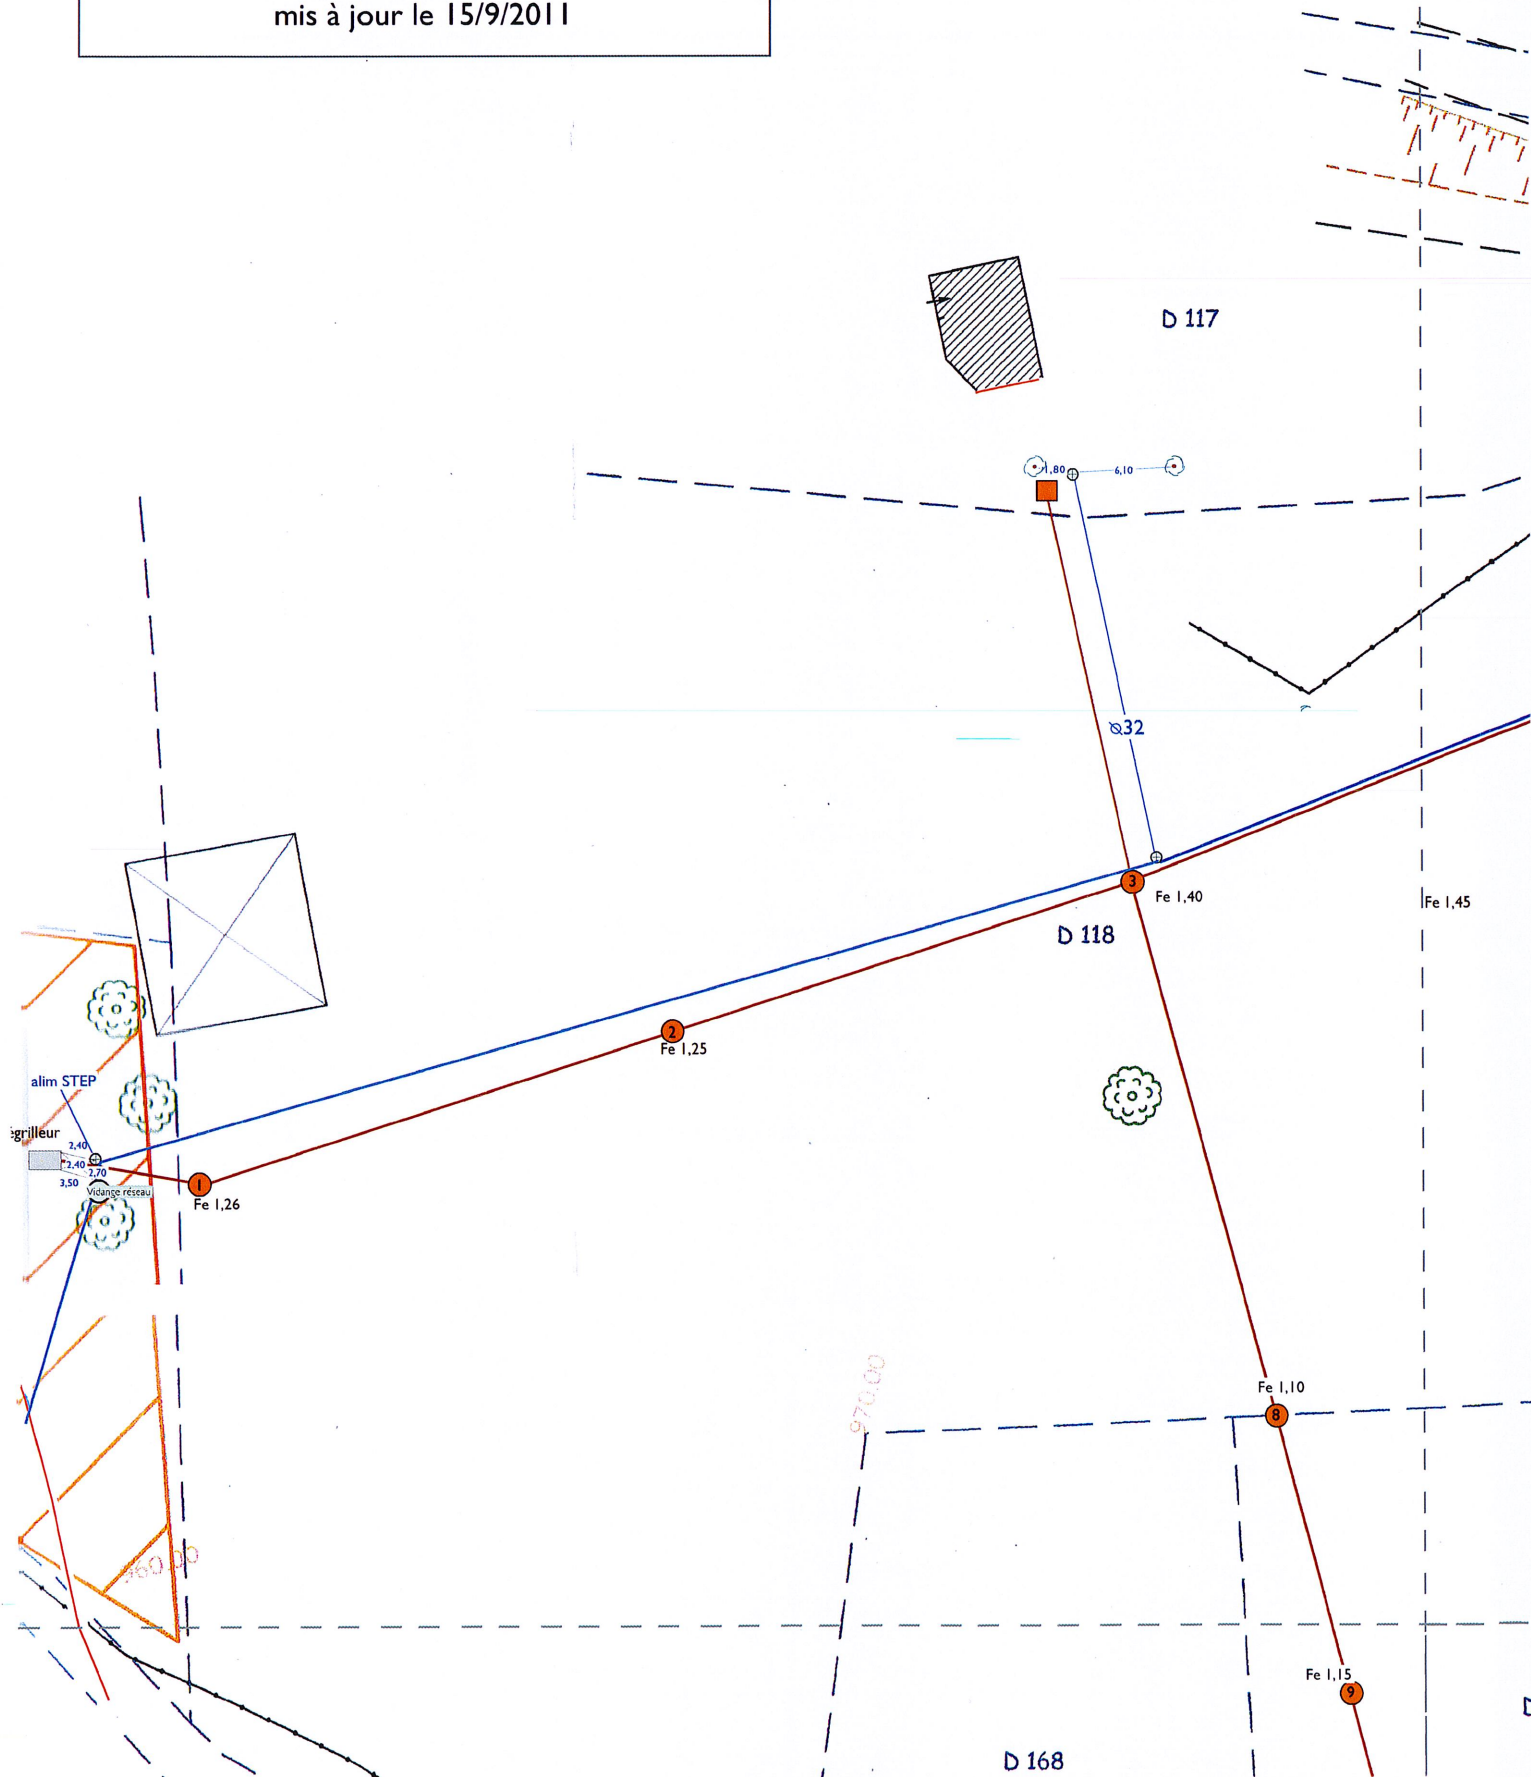

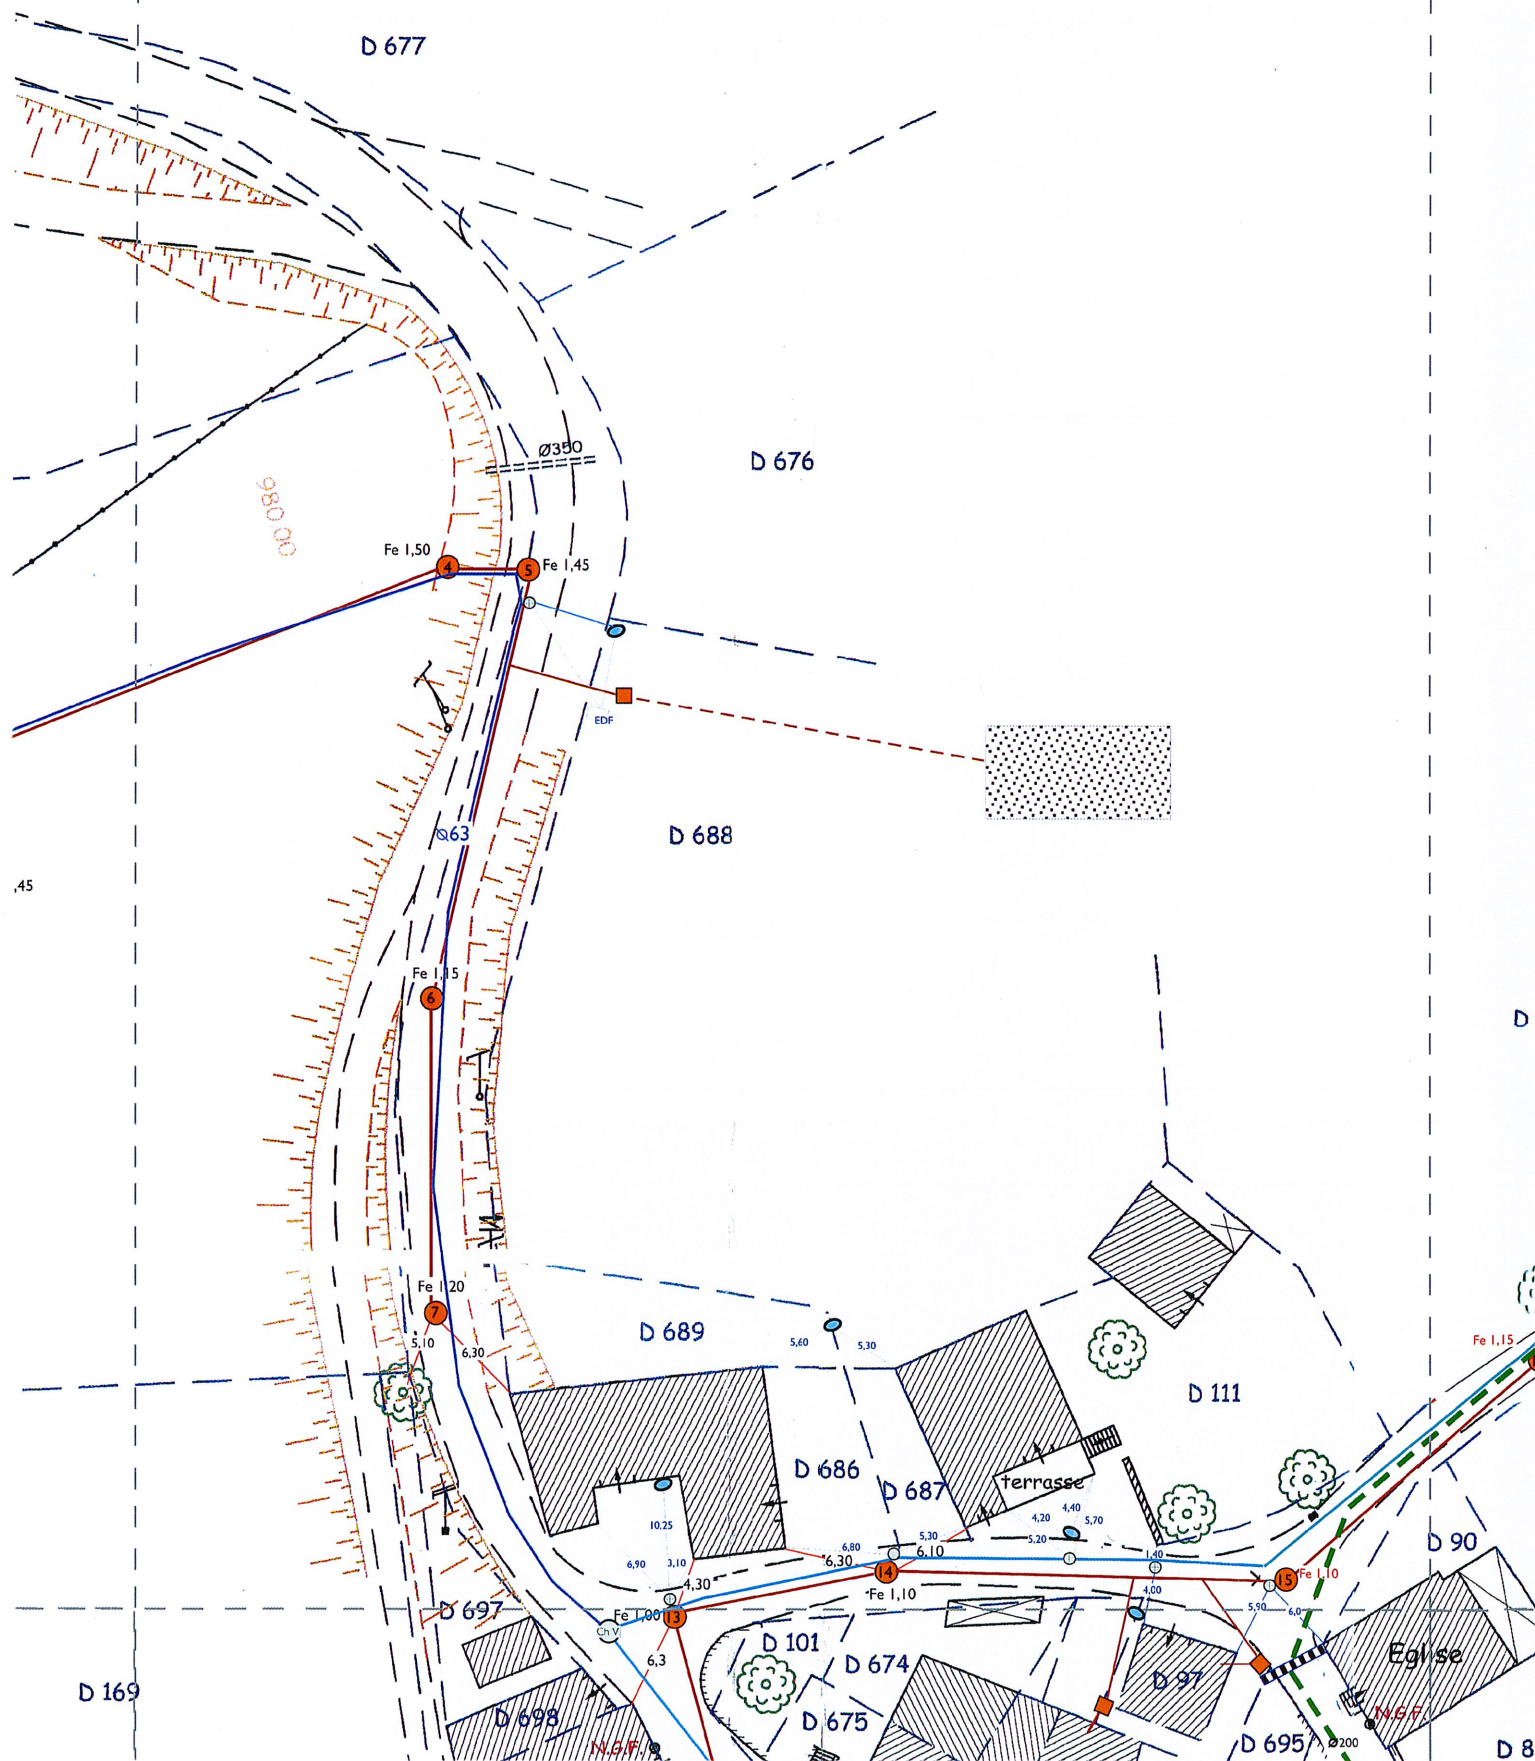

Commune de Bellegarde en Diois
Plan de Réseaux d'Eau potable, d'Assainissement,
& des Eaux Pluviales du Hameau de Montlahuc
Echelle 1/500
Feuille n°3

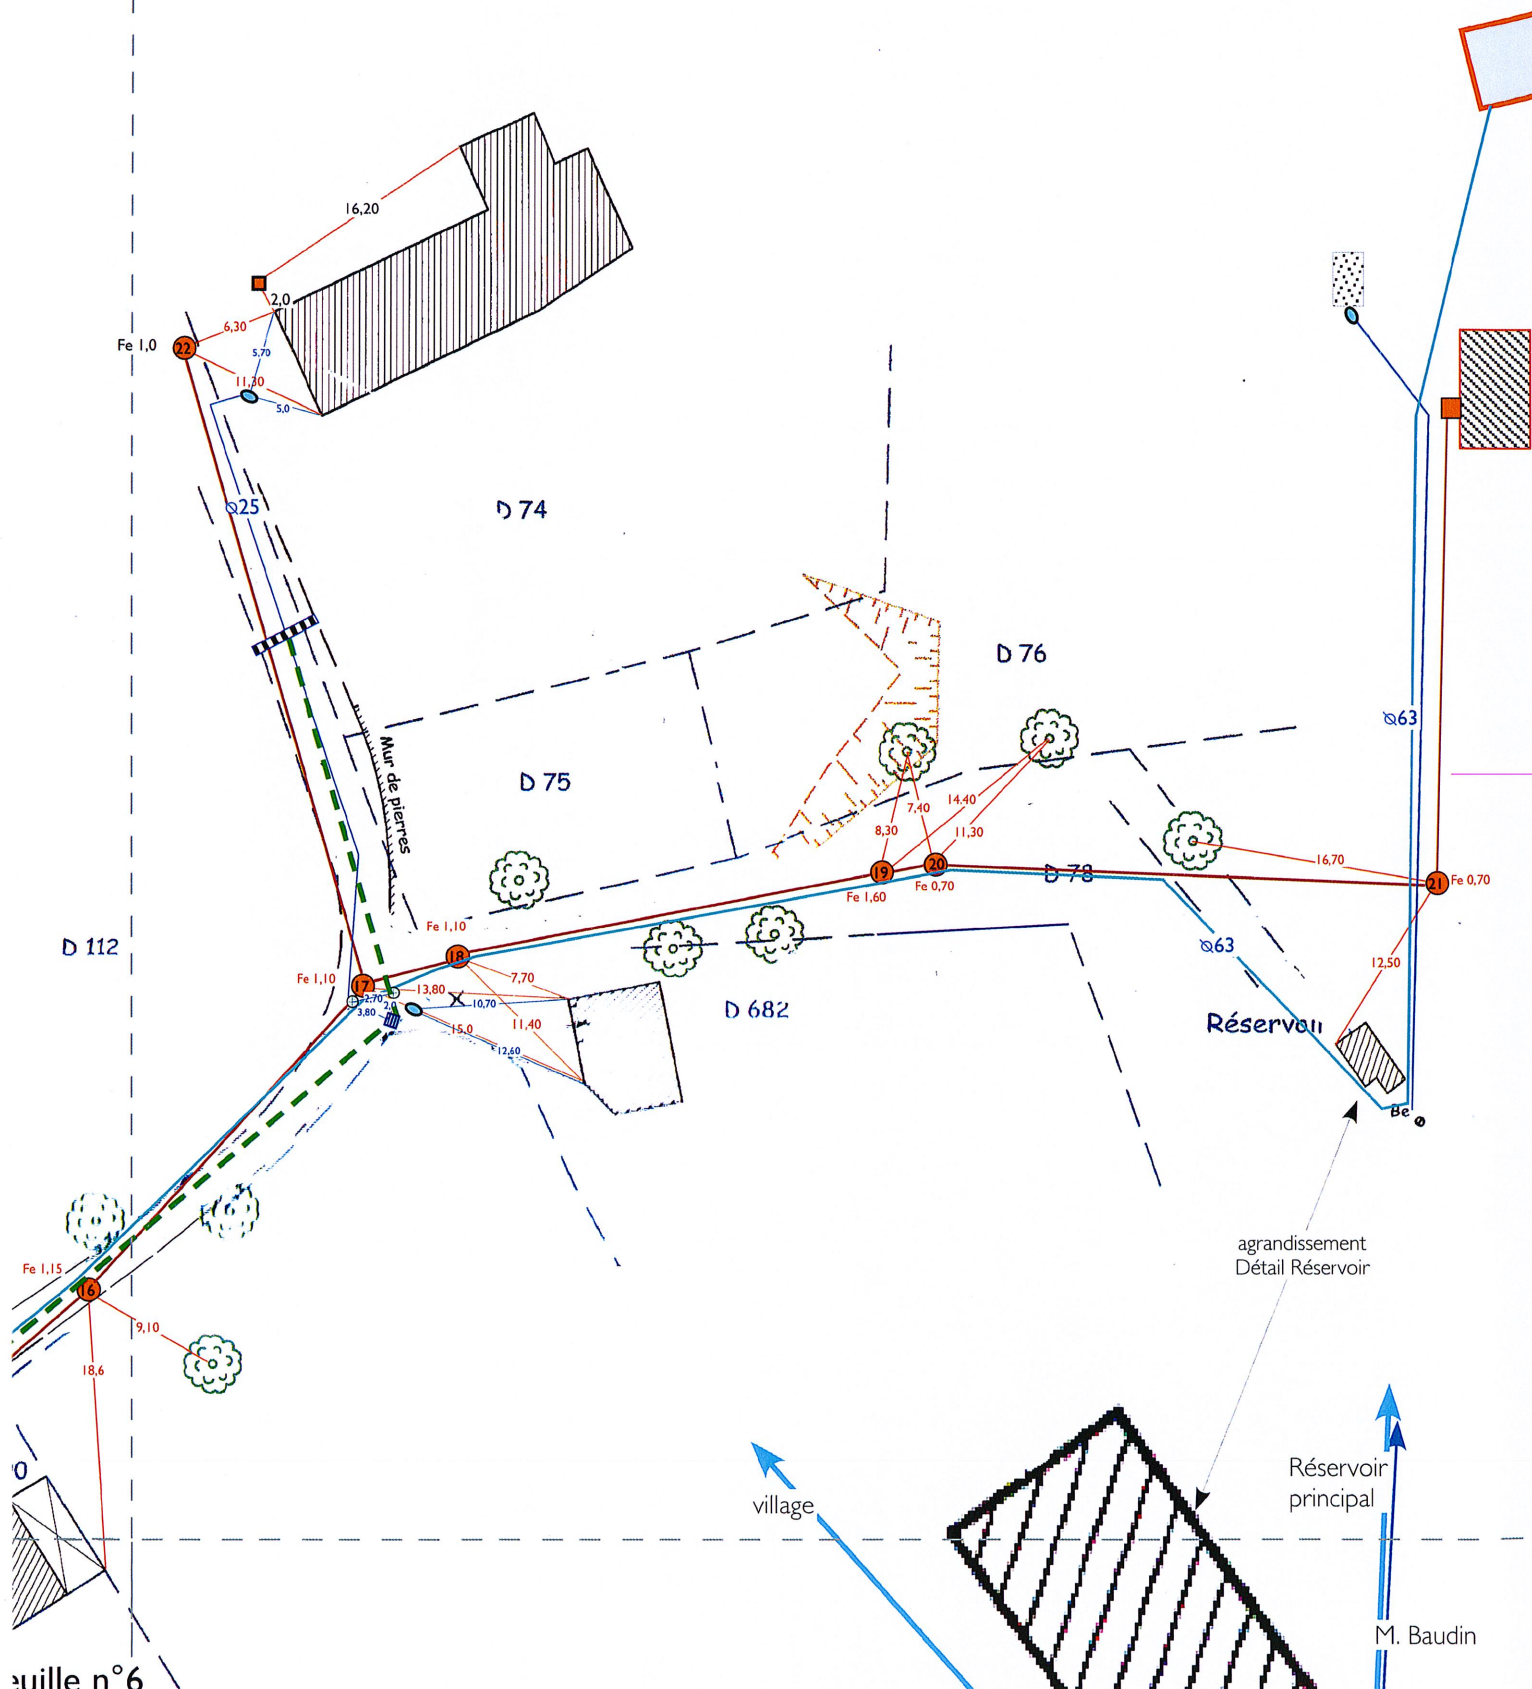

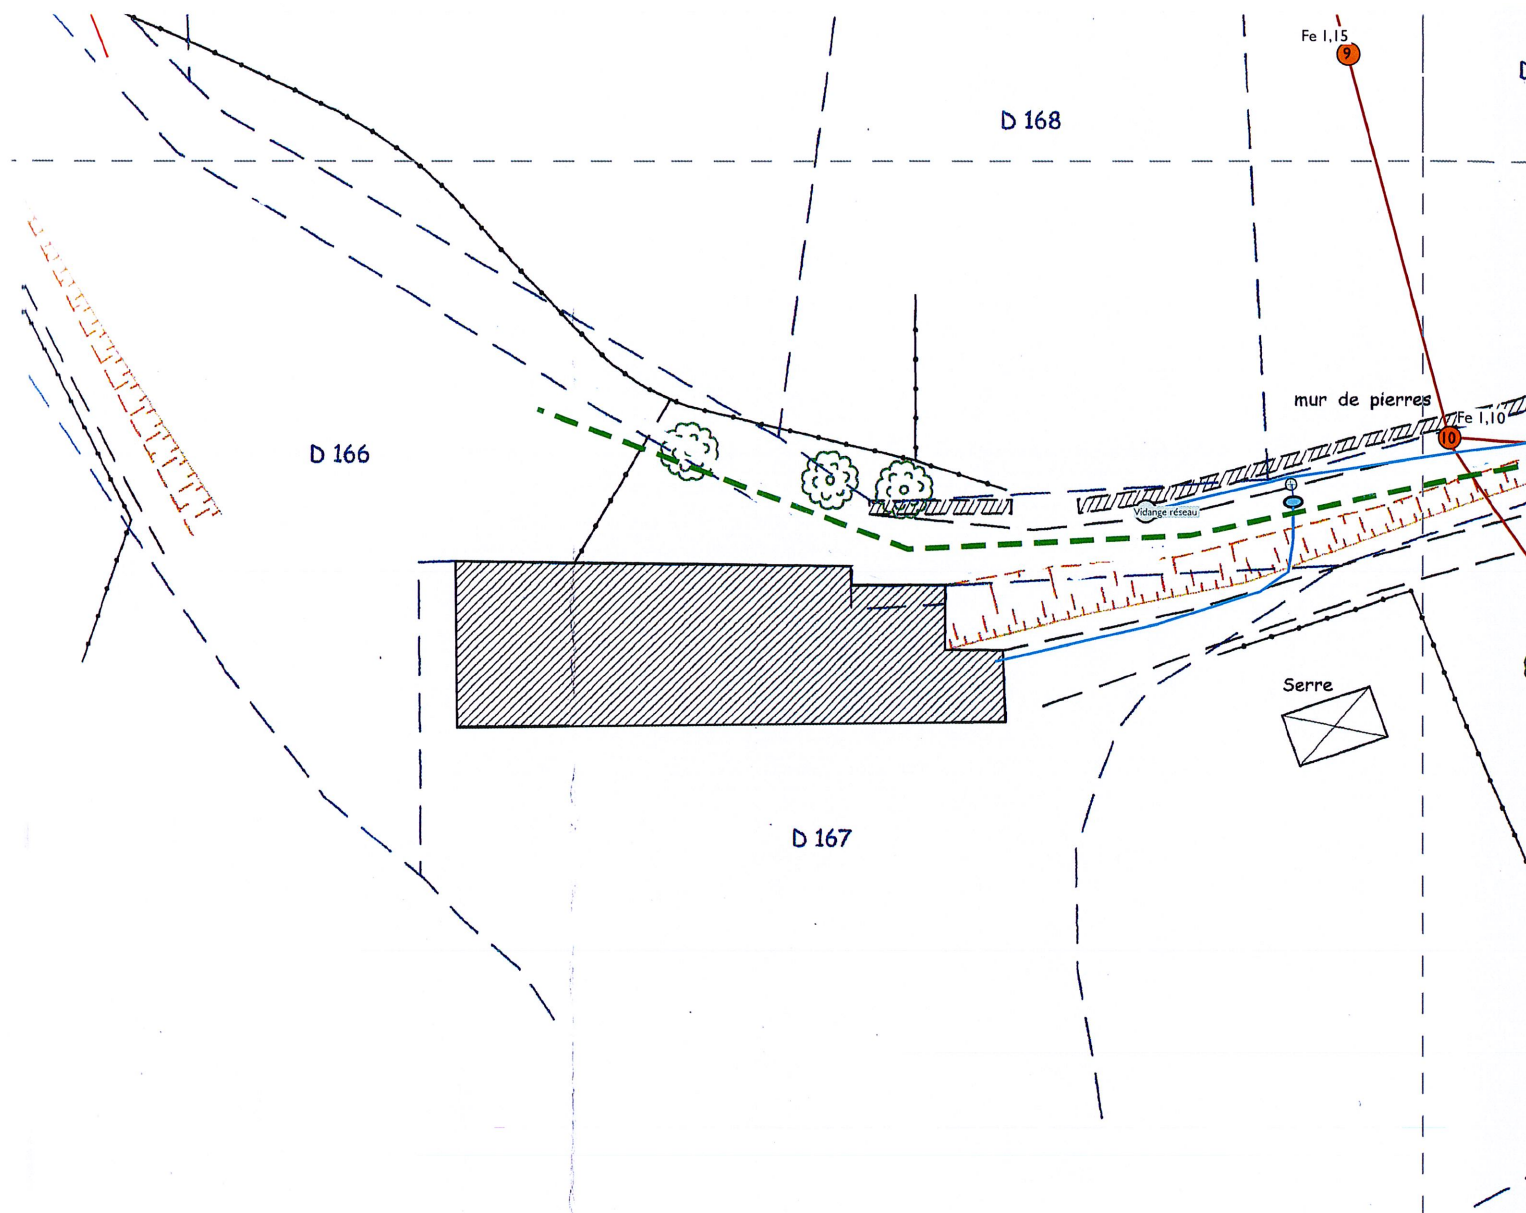



Commune de Bellegarde en Diois


Plan de Réseaux d'Eau potable, d'Assainissement,
& des Eaux Pluviales du Hameau de Montlahuc

Echelle 1/500


Feuille n°4

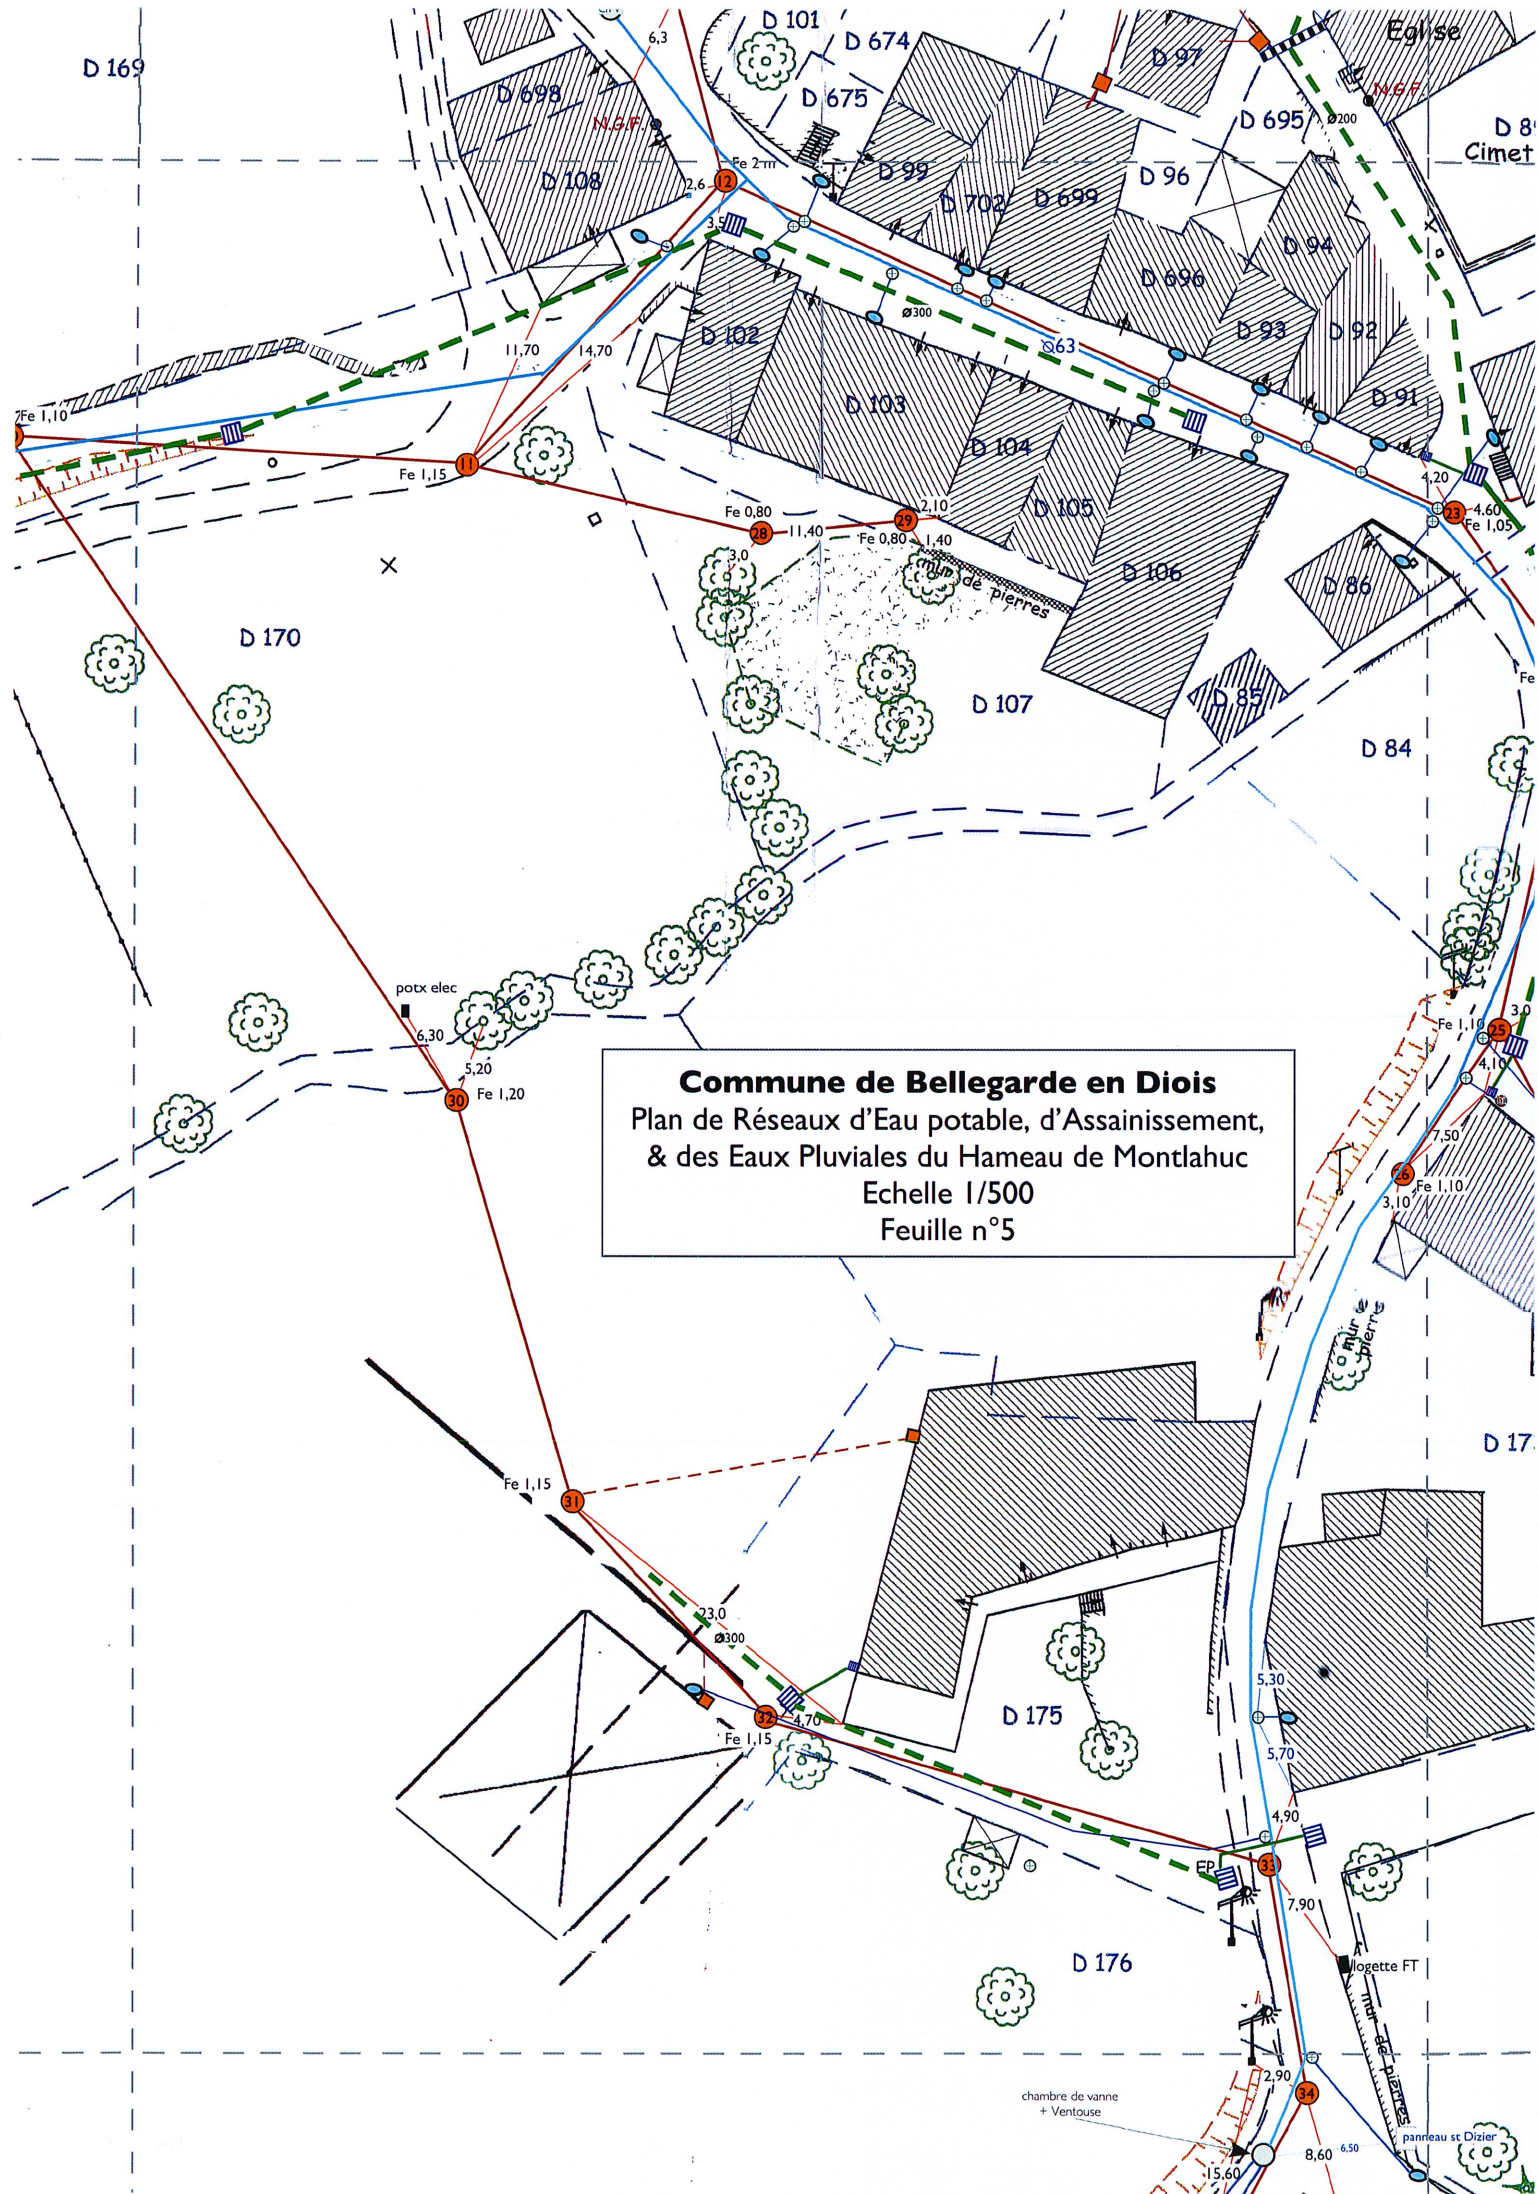

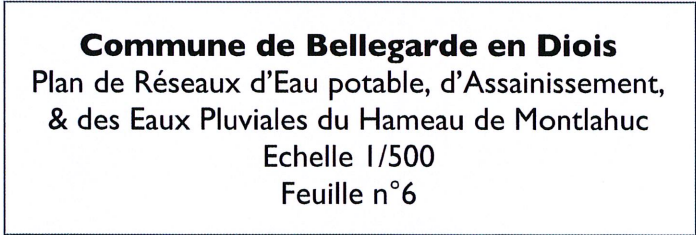

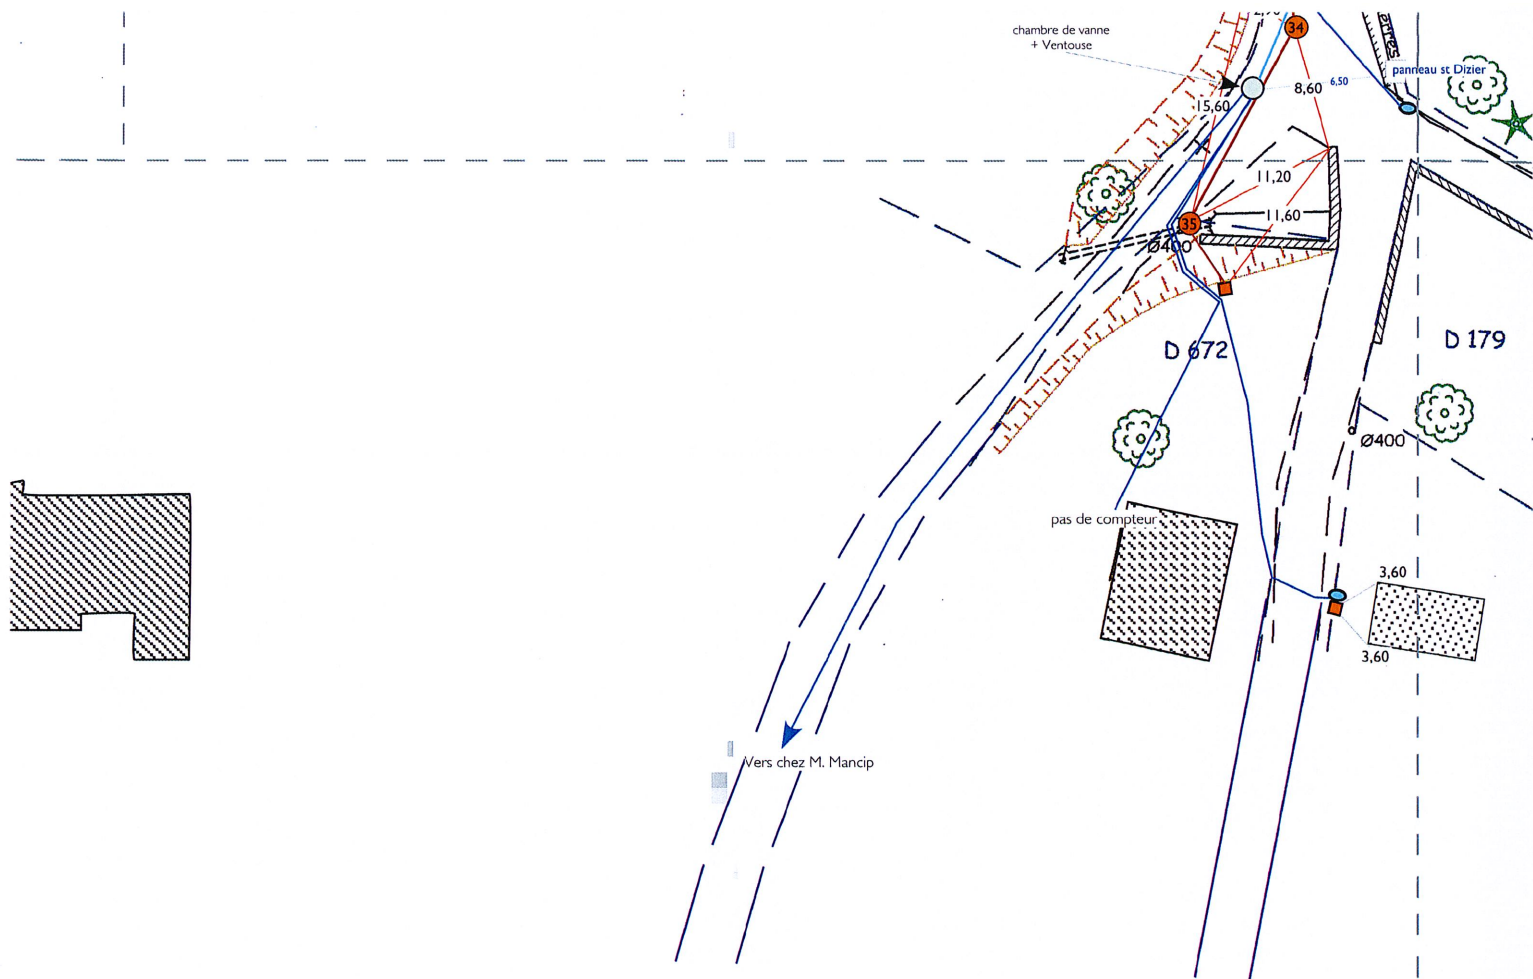

Commune de Bellegarde en Diois
 Plan de Réseaux d'Eau potable, d'Assainissement,
 & des Eaux Pluviales du Hameau de Montlahuc
 Echelle 1/500
 Feuille n°7

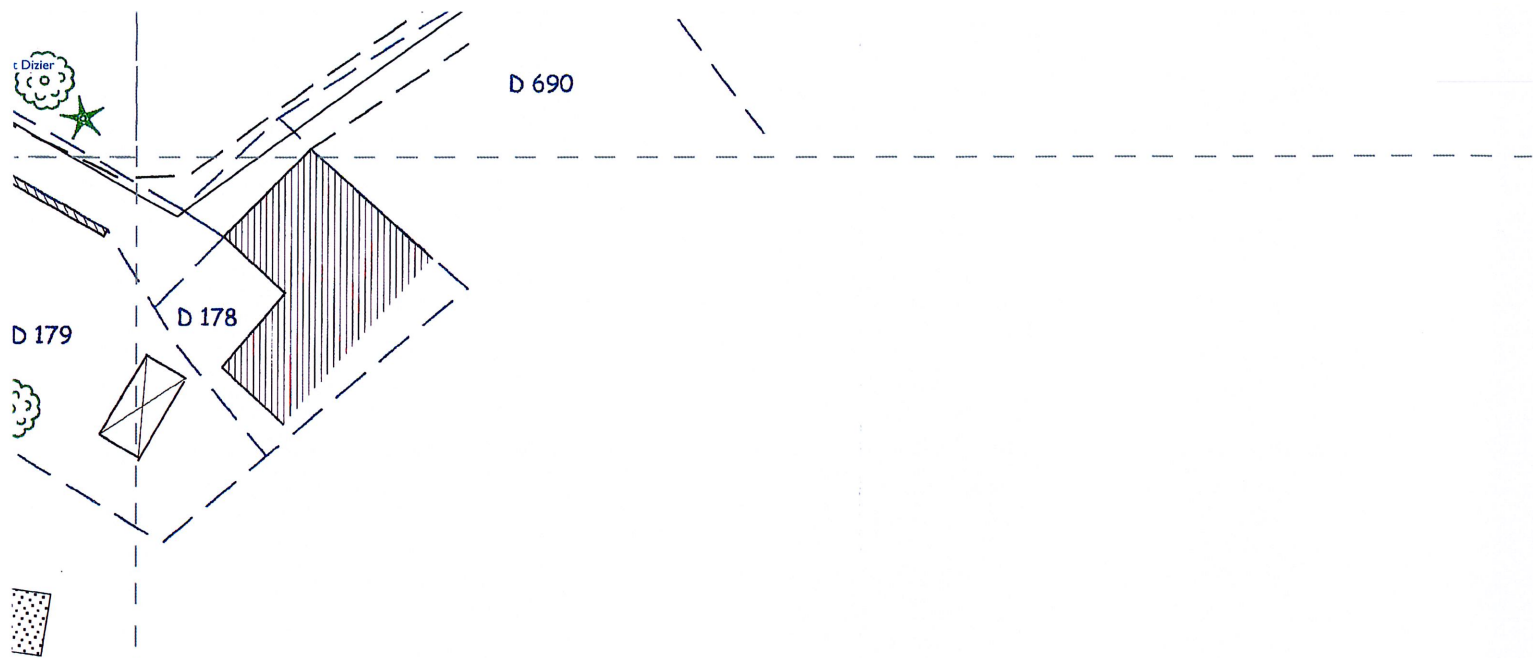

Commune de Bellegarde en Diois
Plan de Réseaux d'Eau potable, d'Assainissement,
& des Eaux Pluviales du Hameau de Montlahuc
Echelle 1/500
Feuille n°8