



SYNDICAT DEPARTEMENTAL
D'ELECTRICITE DE LA DROME

Dossier EP n° 3042
Lié au dossier ER n°

Commune :

BELLEGARDE EN DIOIS

Eclairage public

Centre village

BESSAT Eric
ELECTRICITE GENERALE
Z.A. Courmes
38440 DIE

Tél. 04 75 22 28 13 - Fax 04 75 22 28 30

PLAN DE RECOLEMENT

14/08/2001	Projet suite à l'enquête du : 14/08/2001
28/11/2001	Modifications suite courrier du 13/11/2001
16/09/2002	Modification suite piquetage du 11/09/2002
25/06/2003	Récolement


Vérifié par


P. ROMAN

Dessinateur : **GIZARD J-P** Fichier : .dwg
Provenance du fond de plan : **Digit. extrait cadastre**

Echelle : **1/500**

- Câble éclairage public aérien
- Câble éclairage public souterrain U1000 RO2V 2x6mm² sous fourreau TPC63 + cu nu 25mm²
- Câble illumination souterrain HO7 RN-F 3x2.5mm² sous fourreau TPC40
-  Ensemble LUMIERES DE FRANCE teinte AKZO NOBEL collection FUTURA rouge 100 sablé :
candélabre ARTISTICA h 3m50
lanterne RIVOLI-B REFLEC IP 66 MC portée 100SHP cl2, sans vitrage latéral
-  Ensemble LUMIERES DE FRANCE teinte AKZO NOBEL collection FUTURA rouge 100 sablé :
console LOUIS XVI saillie 75cm
lanterne RIVOLI-B REFLEC IP 66 MC suspendue 100SHP cl2, sans vitrage latéral
-  Projecteur LUMIERES DE FRANCE ENCASTRE-PM asymétrique extensif 70w IM avec lampe
-  Luminaire type LUMIERES DE FRANCE MANTA 100w SHP CL2, ral standard 400 sablé capot 600 sablé, console d'avancement 0.45
-  Bd Boite de dérivation
-  PF Prise festivités
-  Luminaire sur support béton
-  Ras Remontée aéro-souterraine

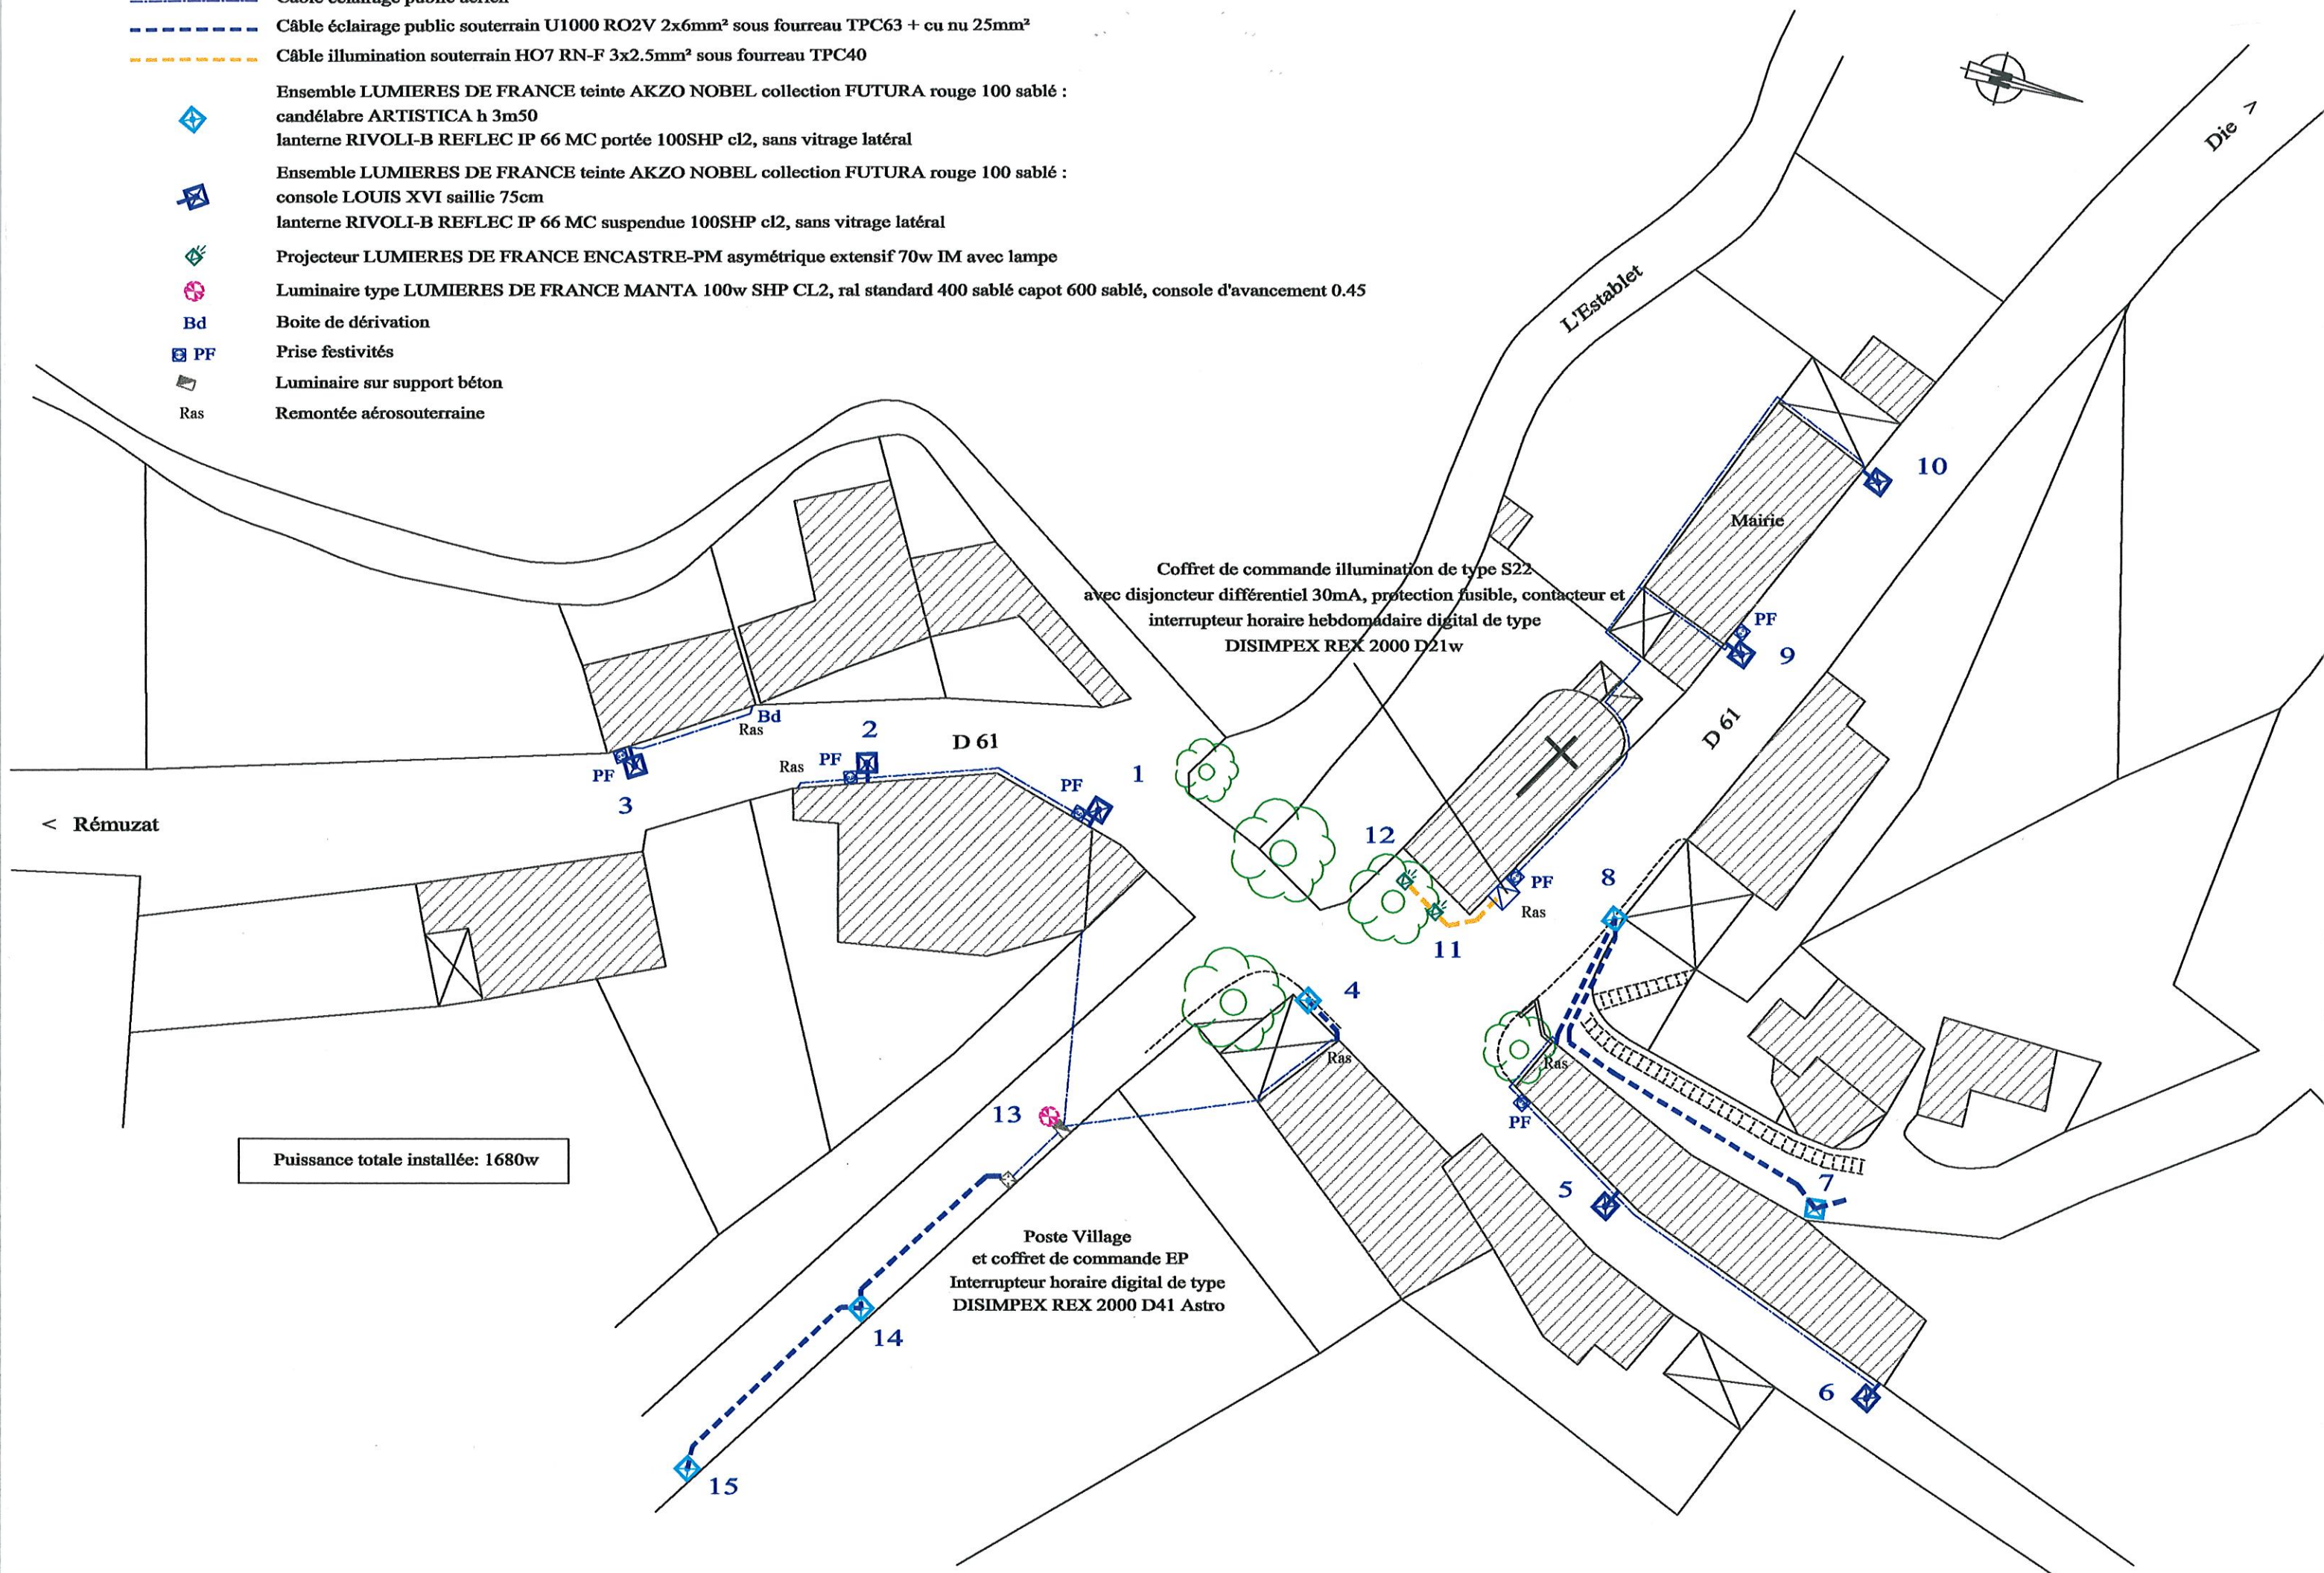

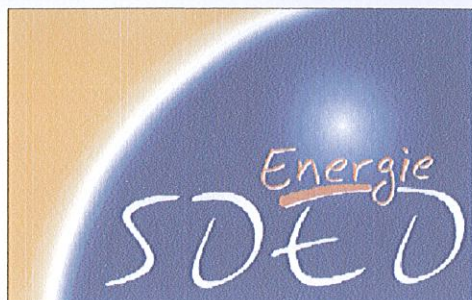

DEPARTEMENT DE LA DROME

SYNDICAT
DEPARTEMENTAL
D'ENERGIES

ELECTRIFICATION RURALE



PROGRAMME : Lot 8 (26 047 0001 AER)


COMMUNE (S) : BELLEGARDE EN DIOIS

AMENAGEMENT ESTHETIQUE DES RESEAUX AU HAMEAU DE MONTLAHUC SUR LE POSTE " MONTLAHUC "


PLAN DE PIQUETAGE

G										
F										
E										
D										
C										
B	Suite Autorisation	BECHERAS	03.03.11		PERRIN	03.03.11				
A	CREATION DU DOCUMENT	BECHERAS	11.10.10		PERRIN	11.10.10				
Ind.	Modifications	Etudié par	Date	VISA	Vérifié par	Date	VISA	B.P.E.	Date	VISA
PLAN No : 30A225 - Plan 3/6		No D'AFFAIRE CLIENT : 26 047 0001 AER						PLAN CERTIFIE CONFORME AUX TRAVAUX REALISES		
 ETDE SA Sud Est VALENCE 44 rue ferdinand de Lesseps BP 43 26902 VALENCE Cedex 9 Tél.: 04.75.42.28.71 - Fax: 04.75.55.69.30								NOM : DATE : VISA :		
								IM-ETU-RES-001-B		

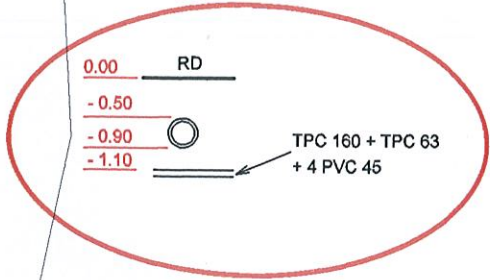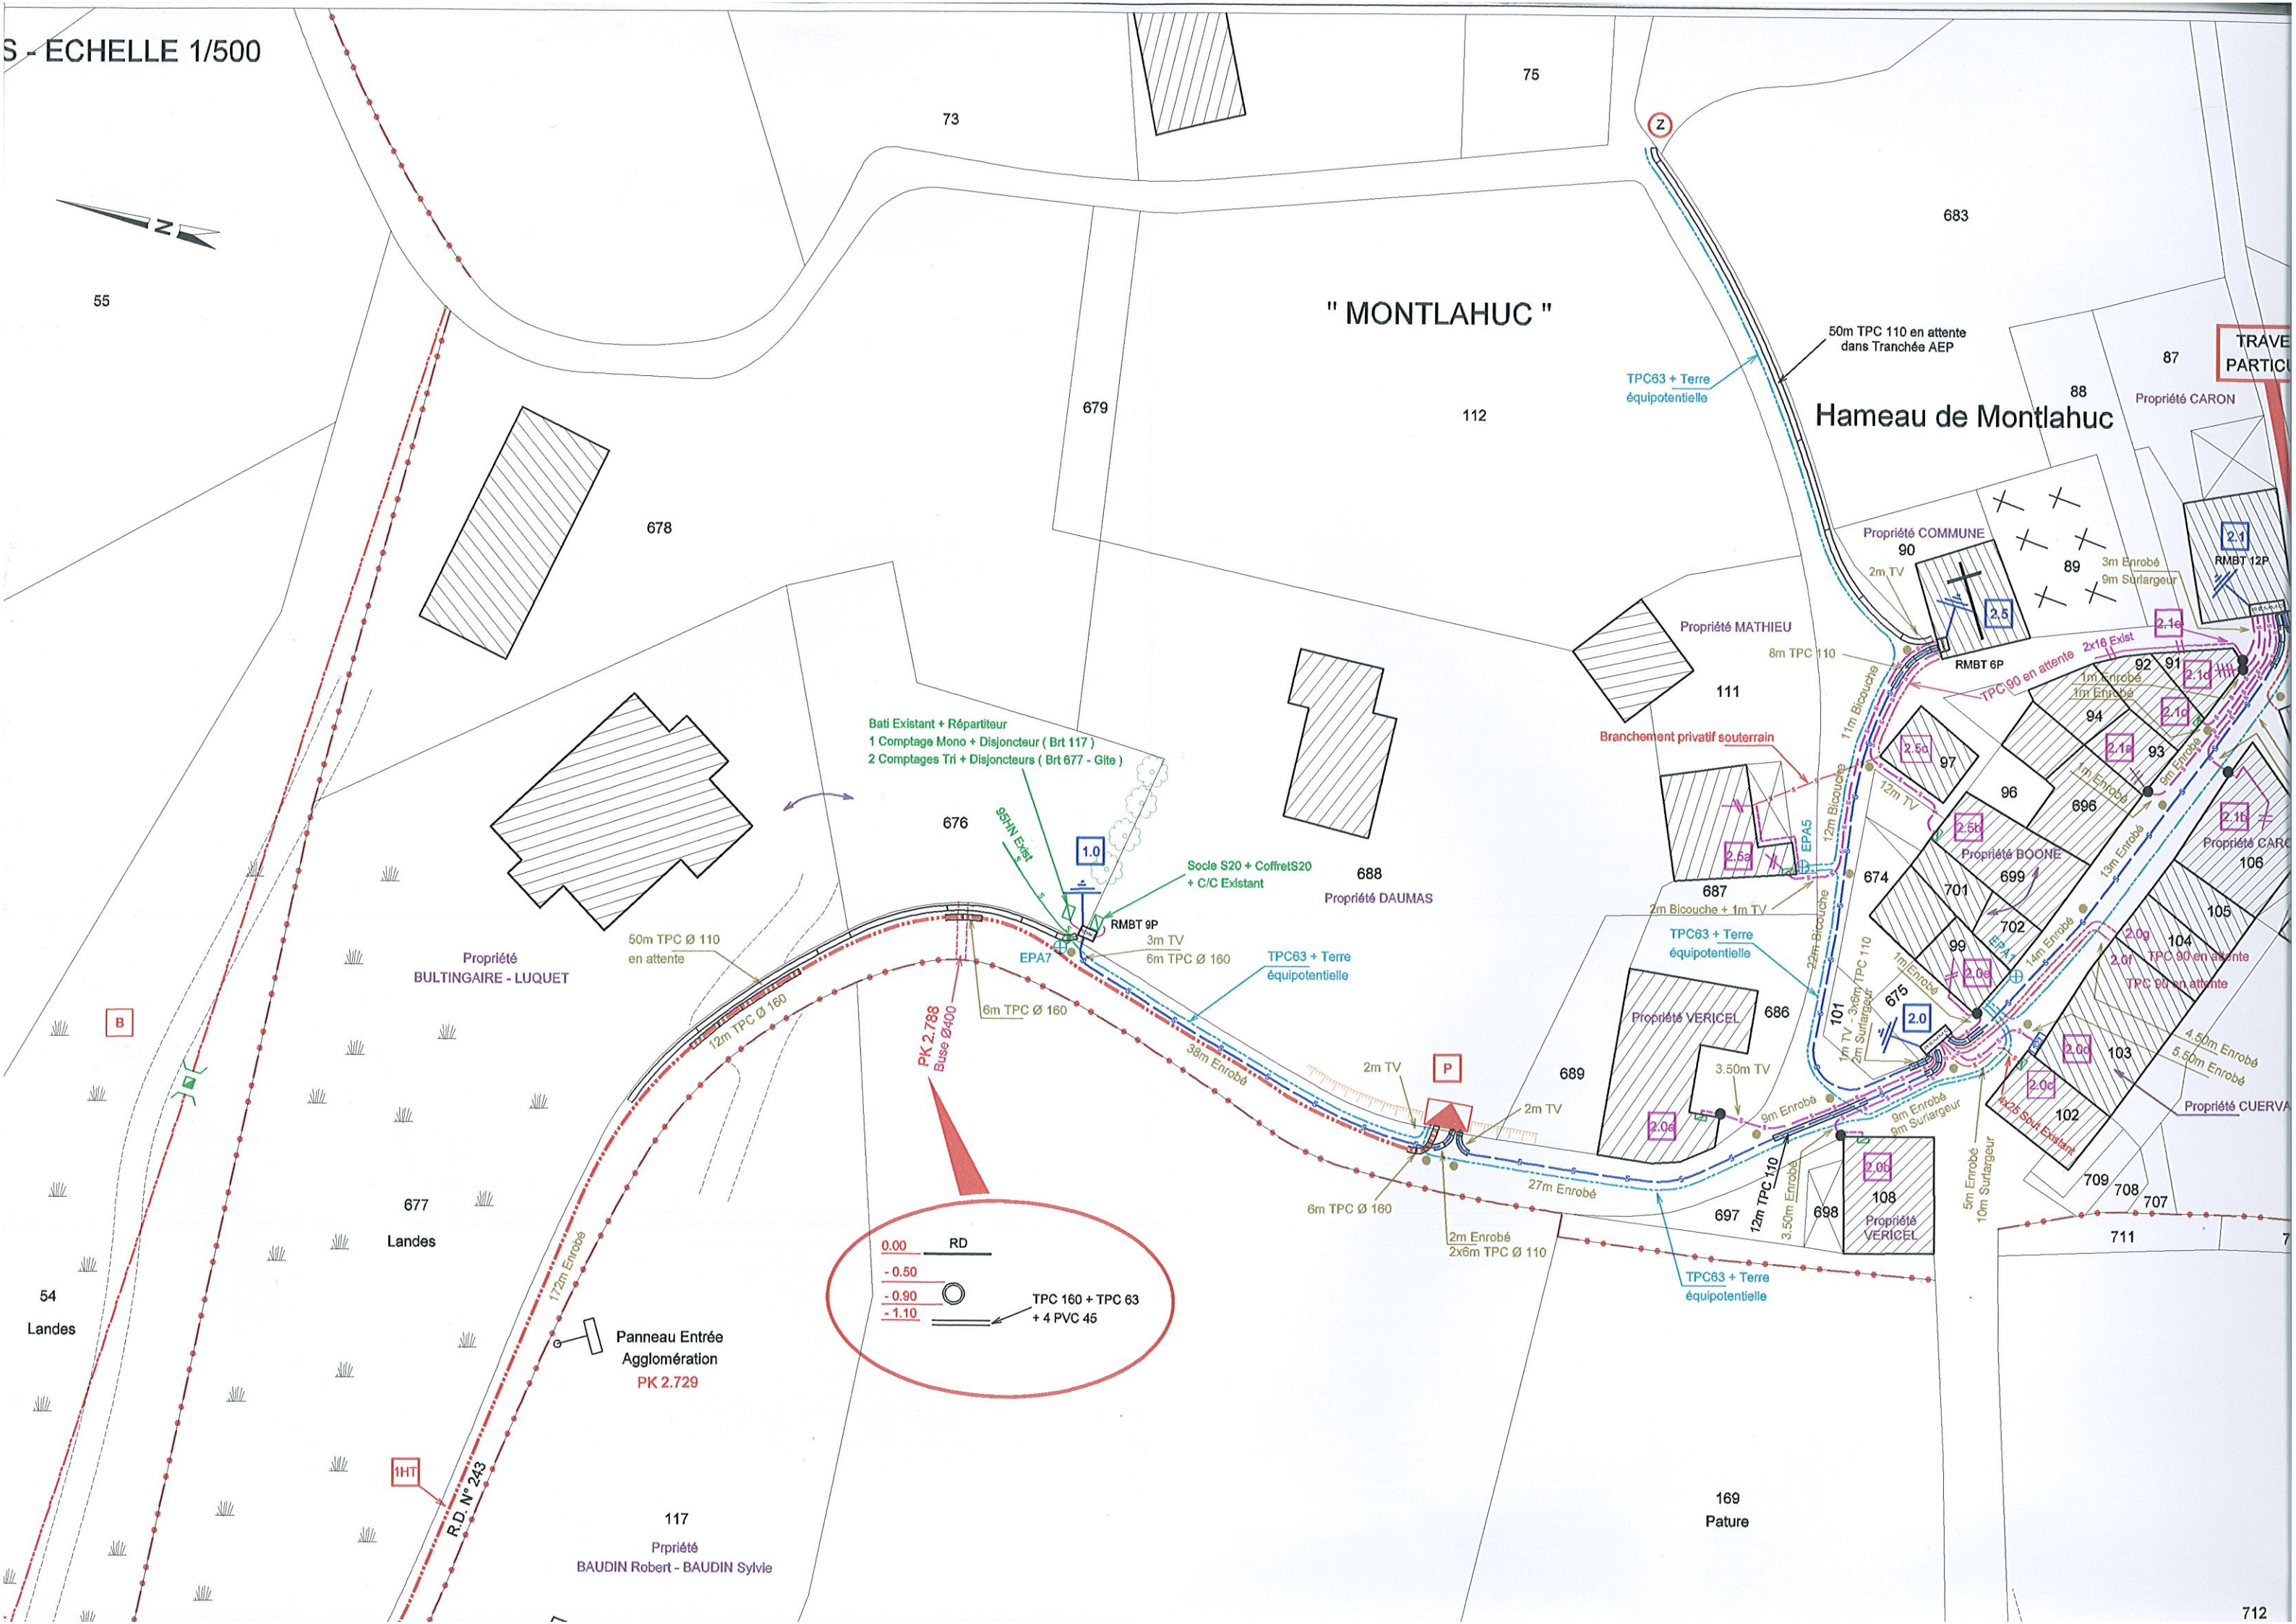

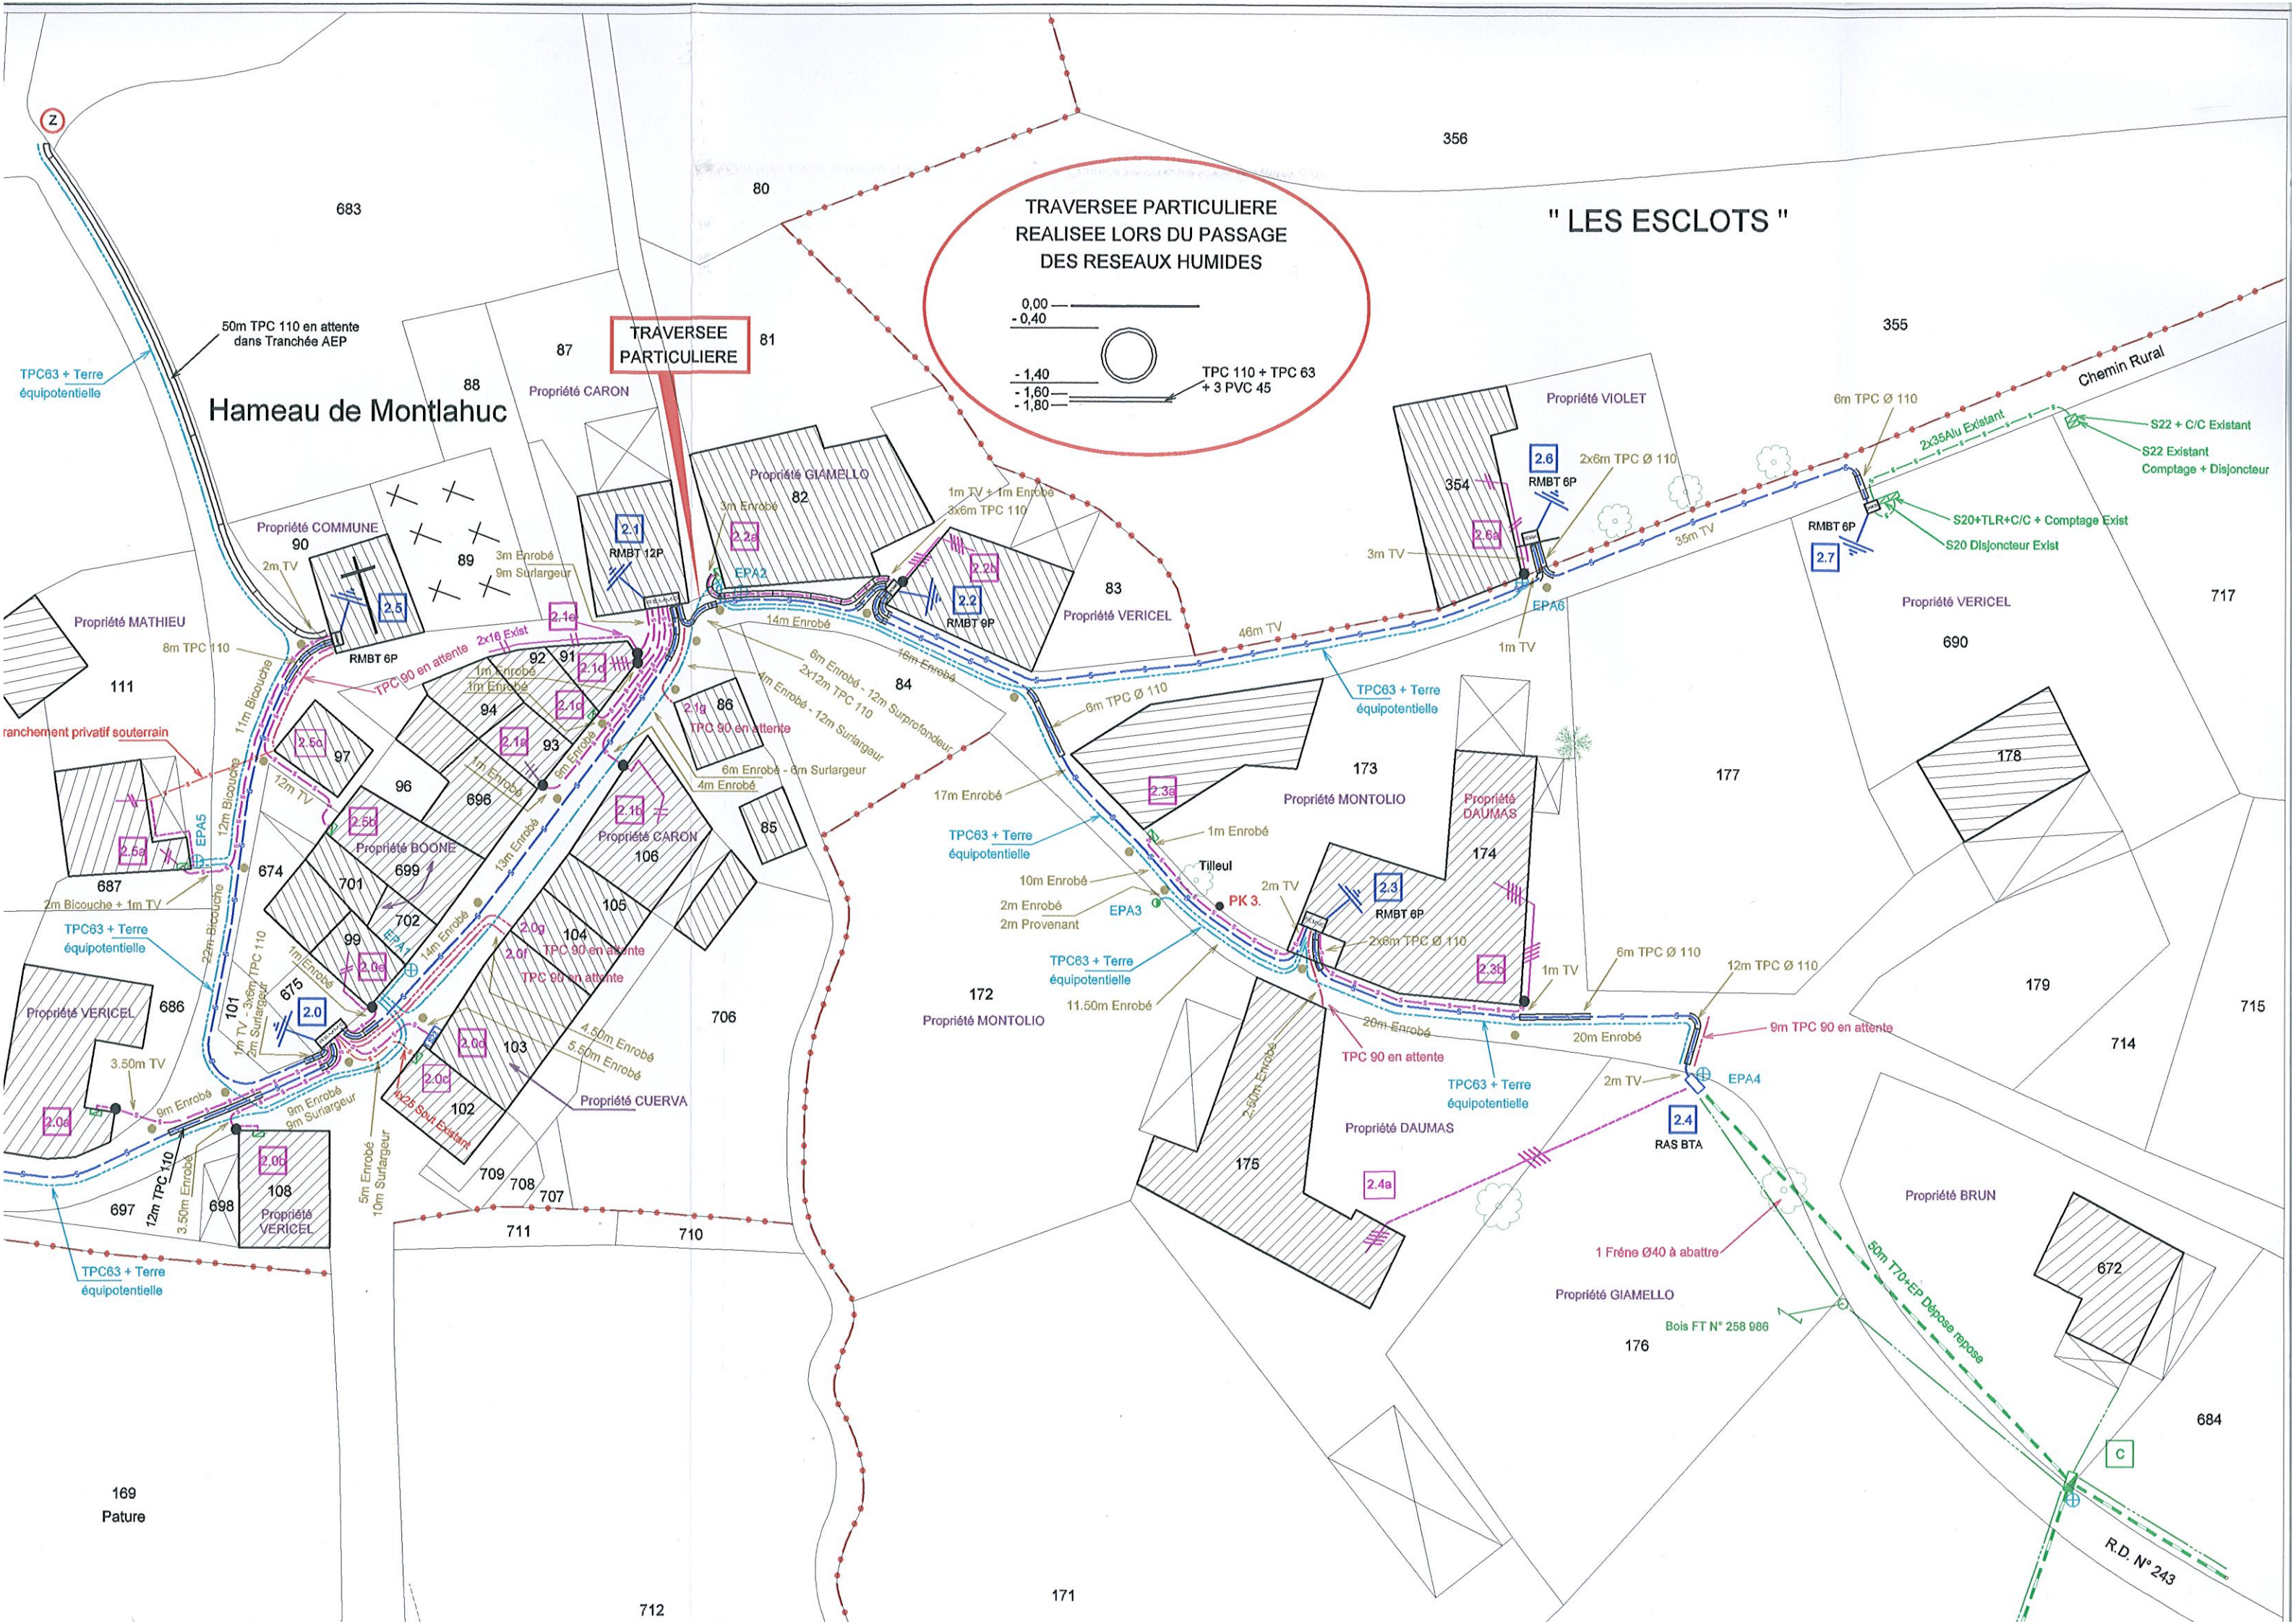

TRAVERSEE PARTICULIERE
REALISEE LORS DU PASSAGE
DES RESEAUX HUMIDES

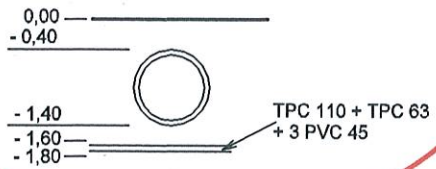

" LES ESCLOTS "

Hameau de Montlahuc

TRAVERSEE
PARTICULIERE

Chemin Rural

R.D. N° 243