


Informations générales		
Localisation		Plan de localisation
Commune :	PERONNAS	
Parcelle :	541	
X :	870674,39	m
Y :	6566802,16	m
Z (TN) :	246,19	mNGF
Coordonnées Lambert 93 (d'après support SIG)		
Généralités		
Type :	Forage	
Nombre de puits :	1	
Année de mise en service :	1957	
Etat général :	Bon	
Présence de pompe :	Oui	
Présence d'appareil de mesure :	Oui	
Fiche associée appareil de mesure :	Débitmètre puits 2	
Exploitant :	CA3B	
Date dernier diagnostic :	1996 - passage caméra	
Date dernière réhabilitation :	2005 - régénération des forages	
Plan de recolement :		
Carnet d'entretien :		
Télésurveillance :	Oui	
Date de la DUP en vigueur :	29/09/1998	
Avis hydrogéologue :		

Photographies de l'ouvrage

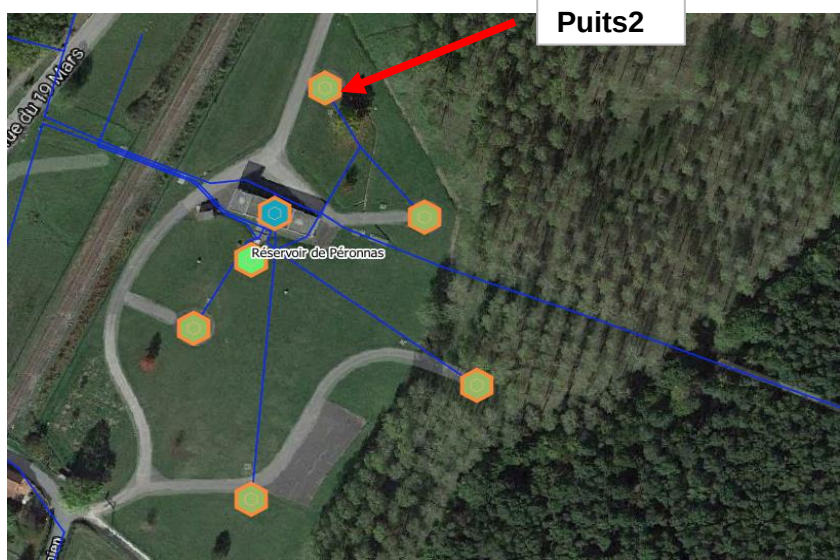

Caractéristiques

Nom de la ressource	Aquifère profond du Pliocène	Aléa (si zone inondable)	
Type de ressource	Nappe	Site classé	Non
Etat	Bon	Appareil de mesure	Débitmètre
Dispositif de soutient de la nappe		Fiche de référence appareil de mesure	Débitmètre puits 2
Accès à la parcelle	Bon	Volume anti-bélier	aucun
Ouvrage visitable	Non	Bypass	Non
Zone inondable	Non	Commentaires	-

Equipements électriques et télésurveillance

	Présence	Etat	Commentaires
Emplacement armoire électrique	Oui	Bon	Dans le bâti
Groupe électrogène	Non		Coffret de raccordement
Système de télésurveillance	Oui	Fonctionnel	
Informations télérelevées	Oui	Débit / volume	
Communication	Oui	Filaire	
Asservissement des pompes	Oui	Niveau bas réservoir de PERONNAS	
Protection anti-foudre		-	-
Arrêt d'urgence	Oui	-	-

Arrêté de DUP

	Présence	Commentaire
Périmètres de protection	Oui	Limite de prélèvement déterminée sur l'ensemble des puits de Péronnas
Volume horaire autorisé	266 l/s	
Volume journalier autorisé	16 000 m³/j	
Volume annuel autorisé		

Sécurité du site

Type	Présence	Commentaires	Etat
Portail	Oui	-	Bon
Clôture	Oui	Clôture rigide	Bon
Porte	Non	-	-
Alarme anti-intrusion	Oui	-	Bon
Accès intérieur sécurisé	Oui	Tampon FOUG	Bon
Trappe / événements	Oui	Tampon FOUG	Bon
Element	Bâtiment		Ch. de vannes
Fermeture	Tampon FOUG		Tampon FOUG
Ventilation	Oui		Oui
Photos			

Photos



Diagnostic du génie civil extérieur			
Element	Commentaires		Etat général
Bâtiment	-		Bon
Façade	-		Bon
Toit	-		Bon
Photos			
			
Commentaires			
Equipement de protection du personnel sur site			
Panneaux d'informations	Garde-corps anti chute	Pharmacie de premier secours	Protection risque incendie
Non	Non	Non	Non
Photo			
			
Commentaire			
Diagnostic du génie civil intérieur			
Elément	Commentaires		Etat général
Bâtiment	-		Bon
Toiture	-		Bon
Eclairage	-		Non
Photos			
			
Commentaires			
Diagnostic canalisations et robinetterie			
Type	Matériau	Diamètre	Commentaires
Canalisation 1	Inox	150 mm	RAS
Canalisation 2	Fonte	100 mm	RAS
Robinetterie			
Photos			
			
Commentaires			

Caractéristiques du groupe de pompage					
Pompe	Débit en m3/h	HMT en m	Année	Marque	Commentaires
Pompe 1	199	30,52	2005	SIEMENS	Immergée UPA 250C

Photos


Commentaires

Traitement				
Type	Localisation	Régulation	État général	Commentaires
Non	-	-	-	-

Photos

Commentaires

Schéma de fonctionnement

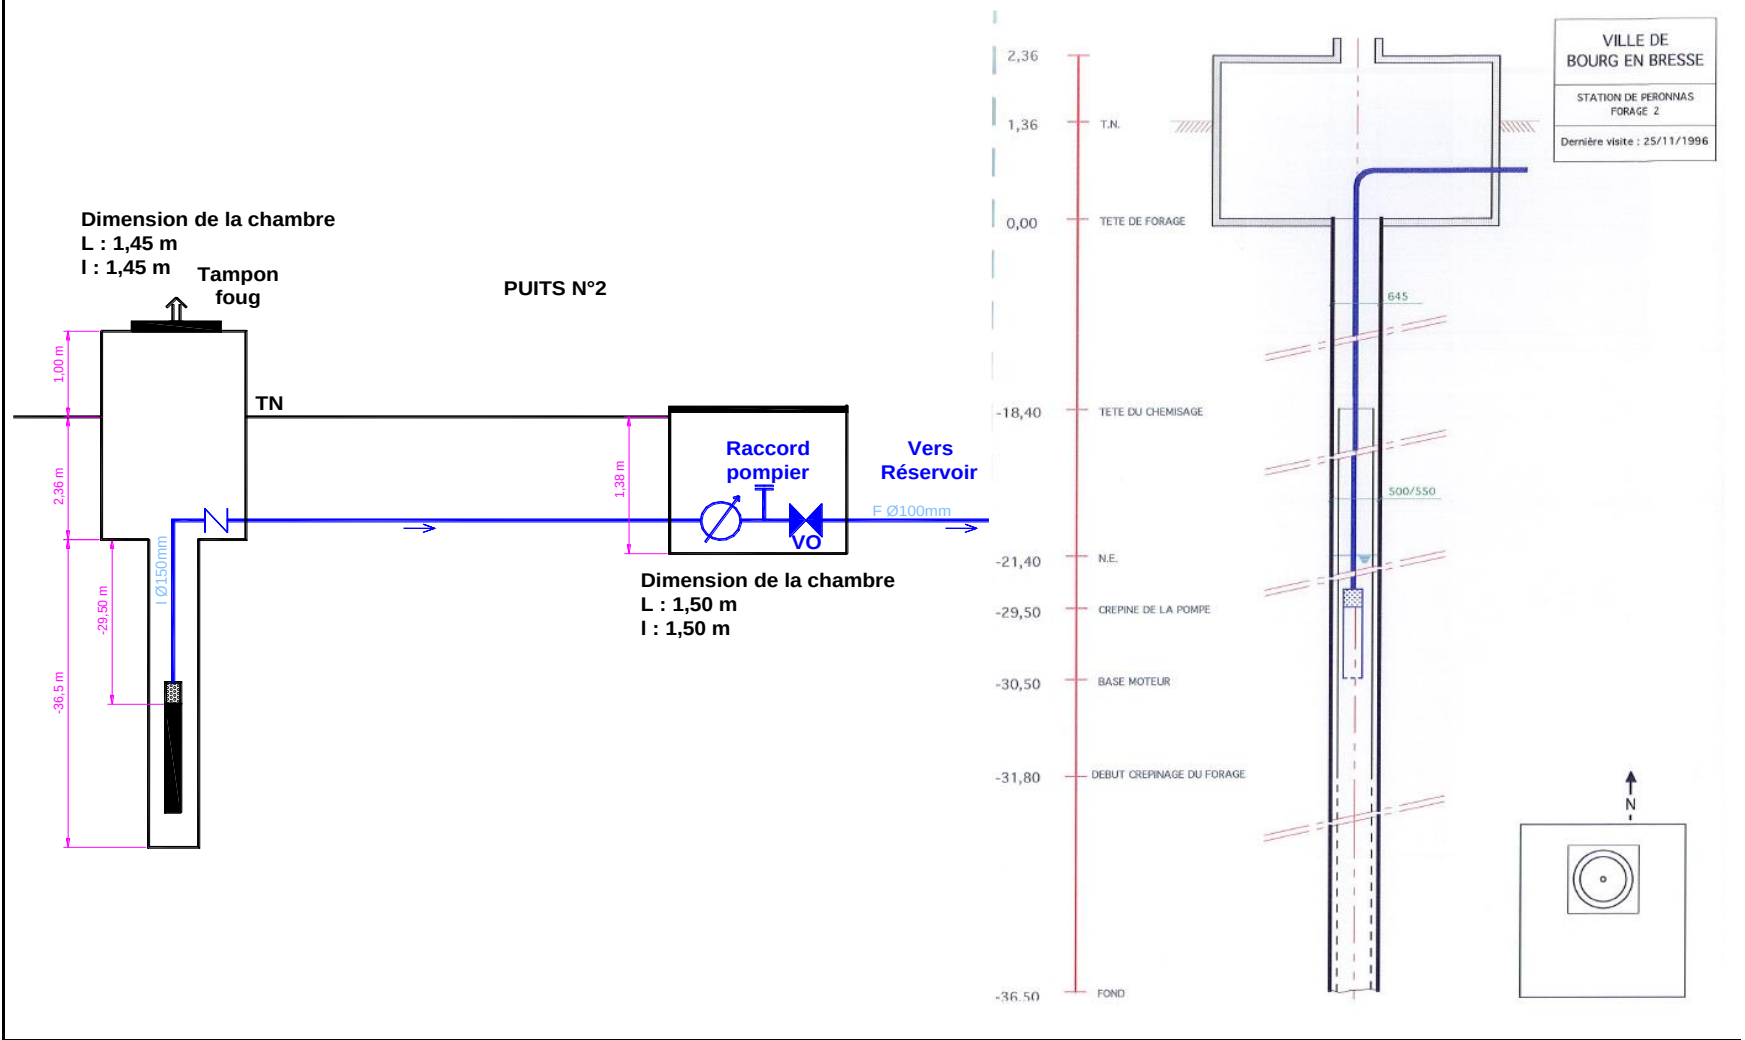

Remarques générales / Problèmes connus