


Syndicat Intercommunal
des Eaux de la Baignotte

Schéma Directeur
d'Alimentation en Eau Potable

Plan de récolement
des réseaux d'AEP

Planche n° 5/5
COMMUNE DE RAZE

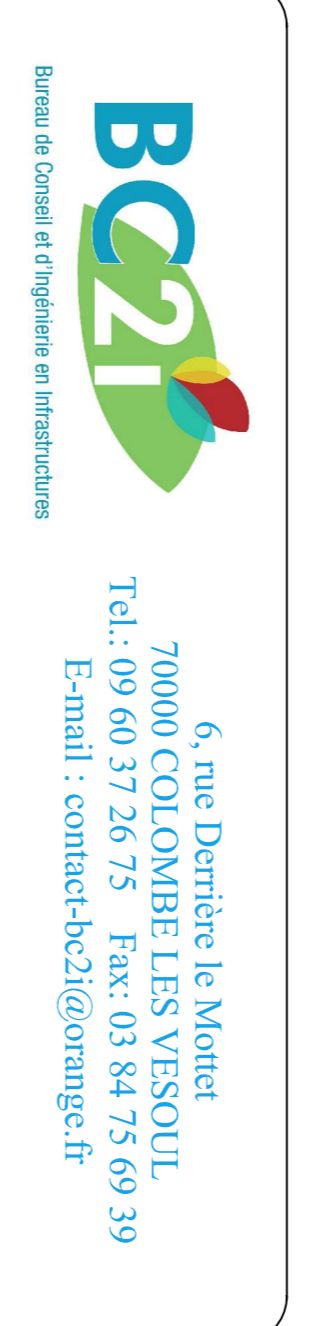

| | | | |
|----------------------------------|---|------------------|----------|
| N° de dossier : D1A6 2012 01 031 | | Echelle : 1/2000 | |
| Indice | Description | Version par | Date |
| A | Assemblée et Voteurion des planches cadastrales | M.C. | 23/07/12 |
| B | Plan de récolement des réseaux AEP | M.C. | 14/03/12 |
| | | | |
| | | | |