


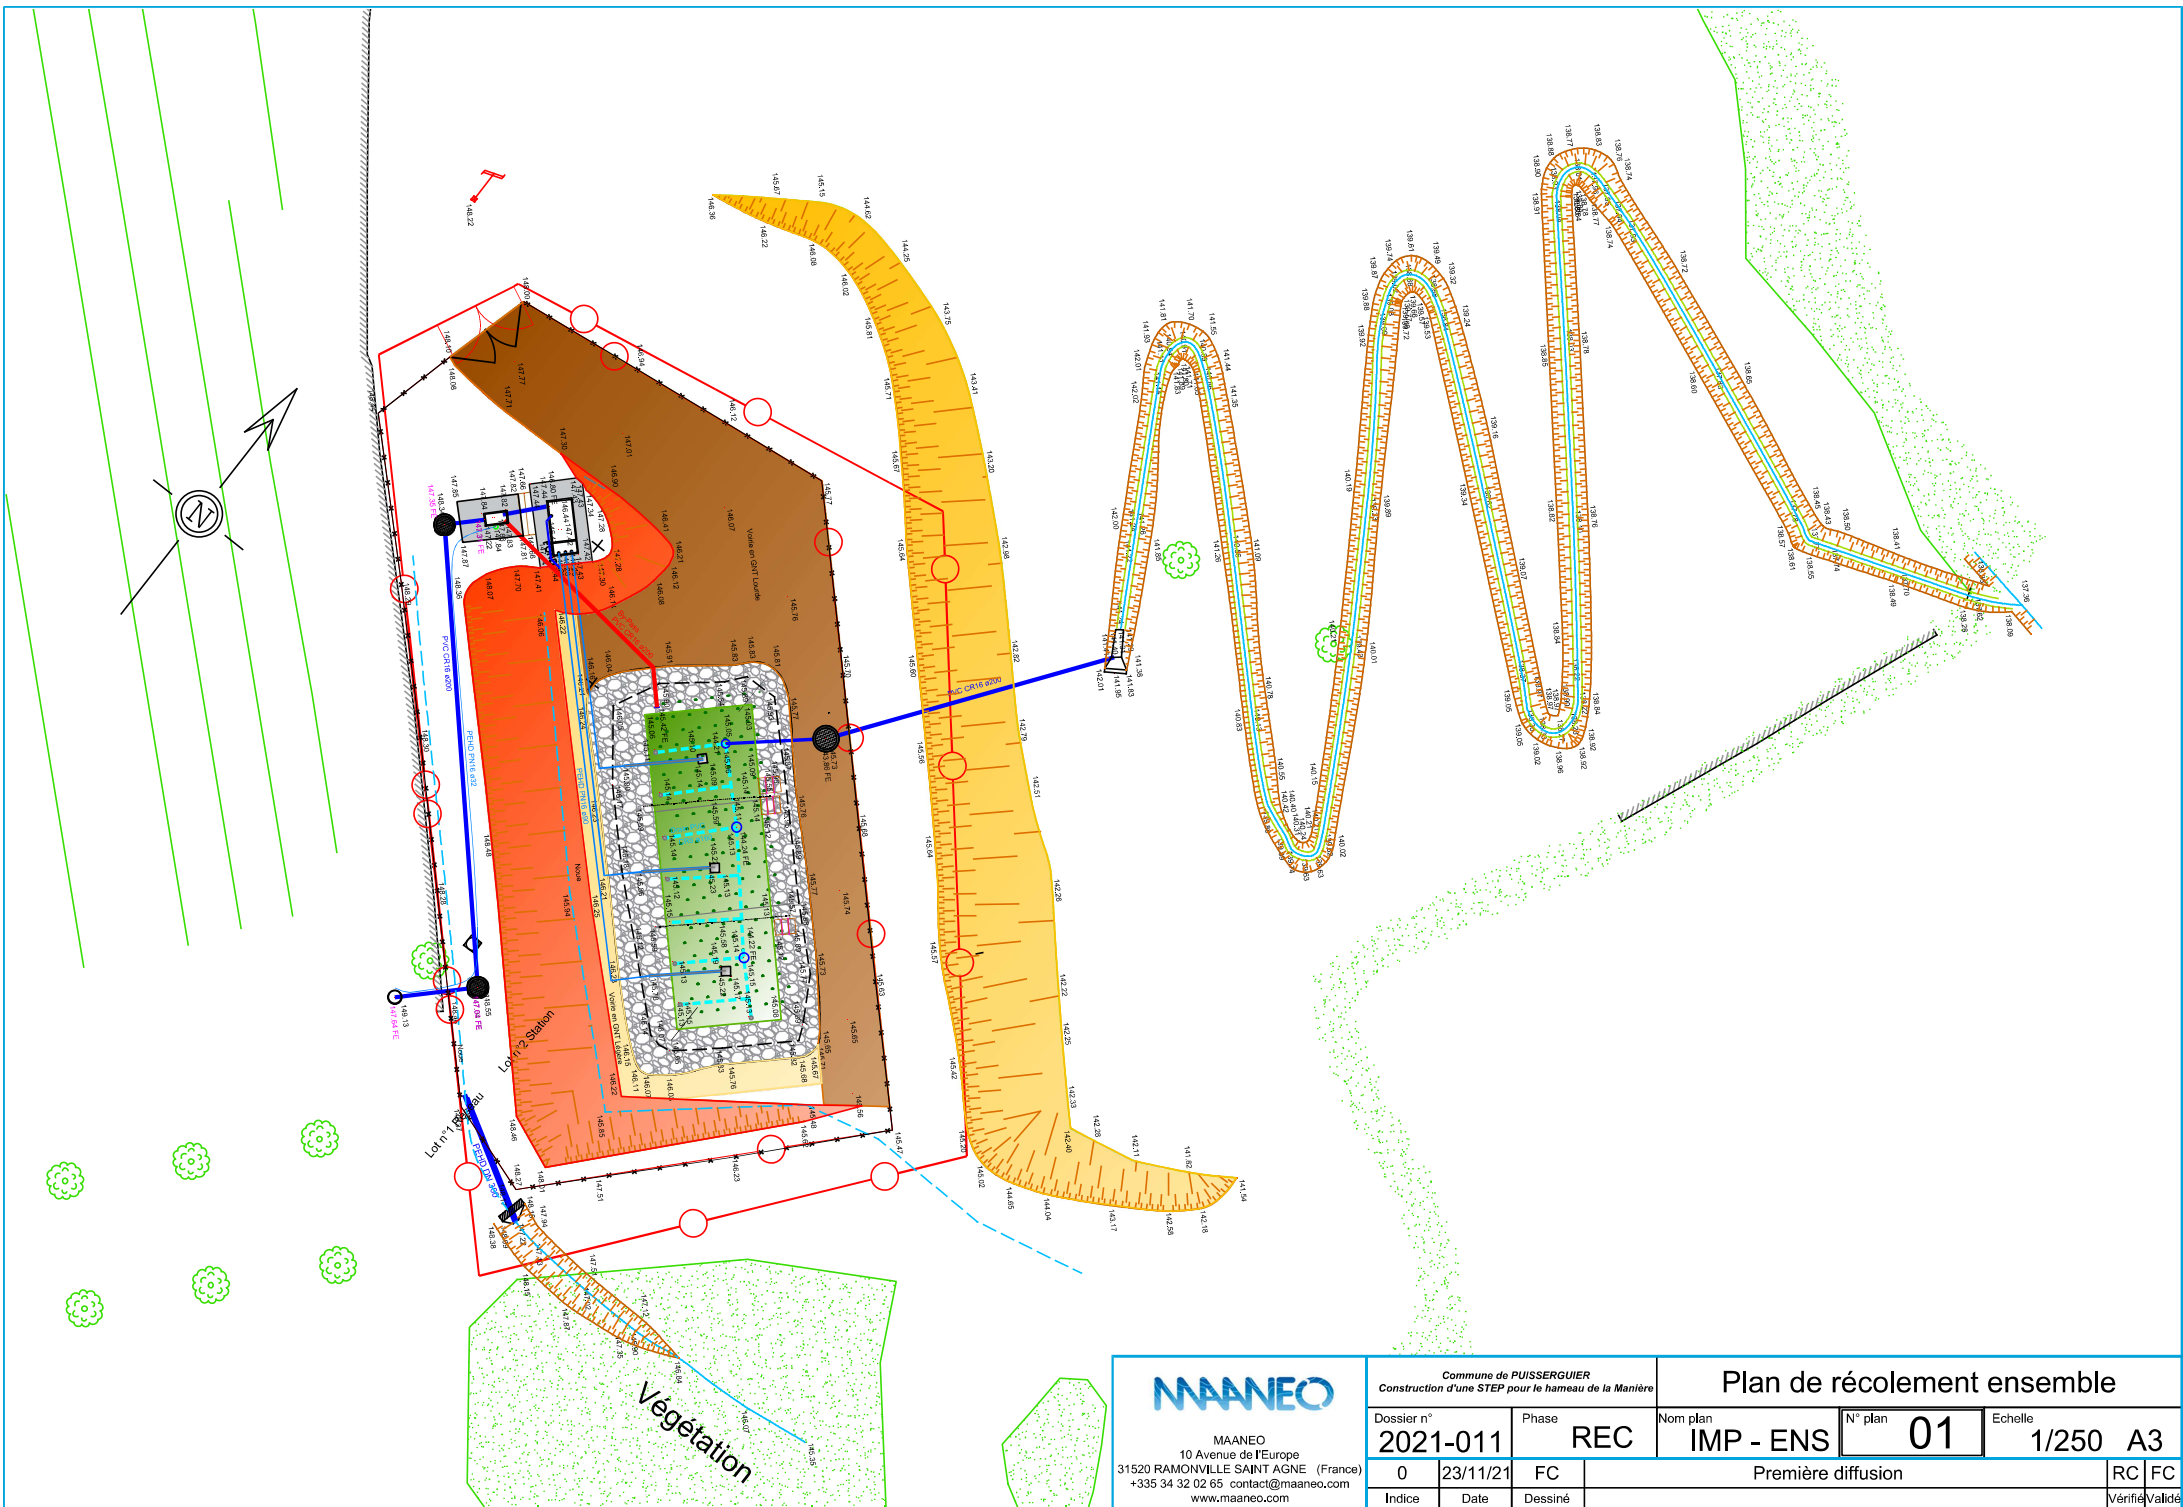



MAANEO

MAANEO
10 Avenue de l'Europe
31520 RAMONVILLE SAINT AGNE (France)
+335 34 32 02 65 contact@maaneo.com
www.maaneo.com

Commune de PUISSEGUIER
Construction d'une STEP pour le hameau de la Manière

Plan de récolement ensemble

Dossier n° 2021-011		Phase REC	Nom plan IMP - ENS	N° plan 01	Echelle 1/250 A3		
0	23/11/21	FC	Première diffusion			RC	FC
Indice	Date	Dessiné	Vérifié Validé				

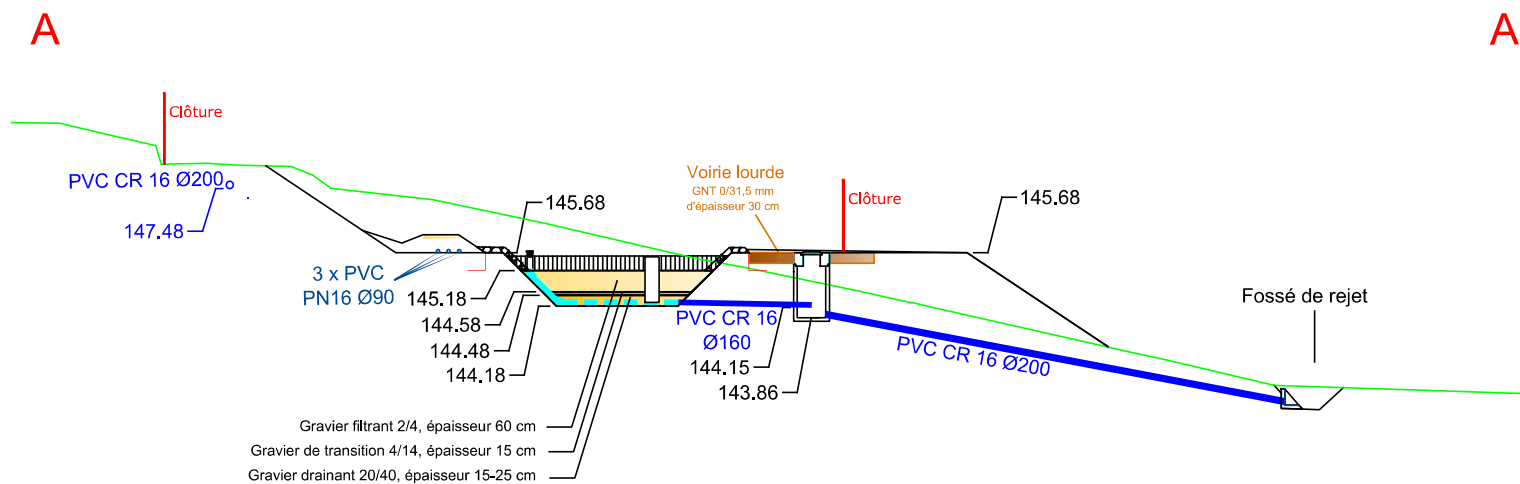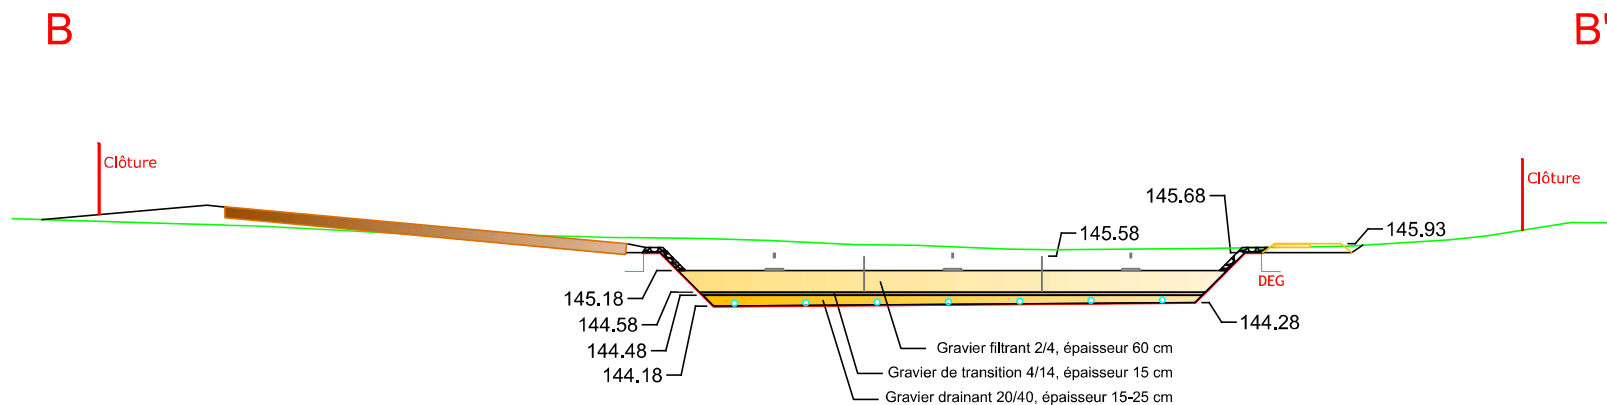

MAANEO

MAANEO
10 Avenue de l'Europe
31520 RAMONVILLE SAINT AGNE (France)
+335 34 32 02 65 contact@maaneo.com
www.maaneo.com

Commune de PUISSESGUIER
Construction d'une STEP pour le hameau de la Manière

Dossier n°
2021-011

Phase
REC

Nom plan
IMP - COU

N° plan
04

Echelle
1/150 A3

0
Indice

23/11/21
Date

FC
Dessiné

Première diffusion

RC FC
Vérifié Validé

Récolement Coupes