Commune d' APREMONT

Aménagement de l'Ange

Pose de dallots

Plan de Récolement

Modifications selon observations	B	15/04/16	JP.R
Création du document	A	13/04/16	JP.R
Objet de la modification	Indice	Date	Auteur

SERVICE TOPO

Echelle : 1/ 200

système de coordonnées indépendant

SnTp

SOCIETE NOUVELLE DE TRAVAUX PUBLICS
2 Rue des Narcisses - 01460 MONTREAL LA CLUSE
Tél : 04.74.76.06.53 FAX : 04.74.76.28.30 toposntp@cegetel.net

Plan de situation

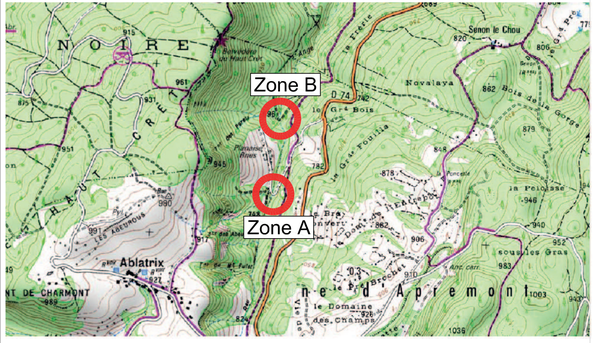

Légende
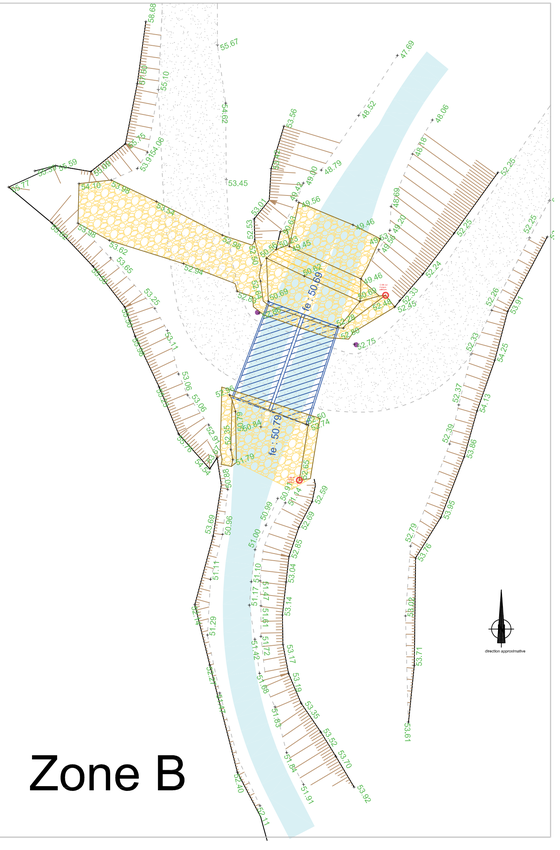
- Dallot
- Enrochements
- EP Ø 400 béton
- 73.22 Altitude relative
- Chemin