


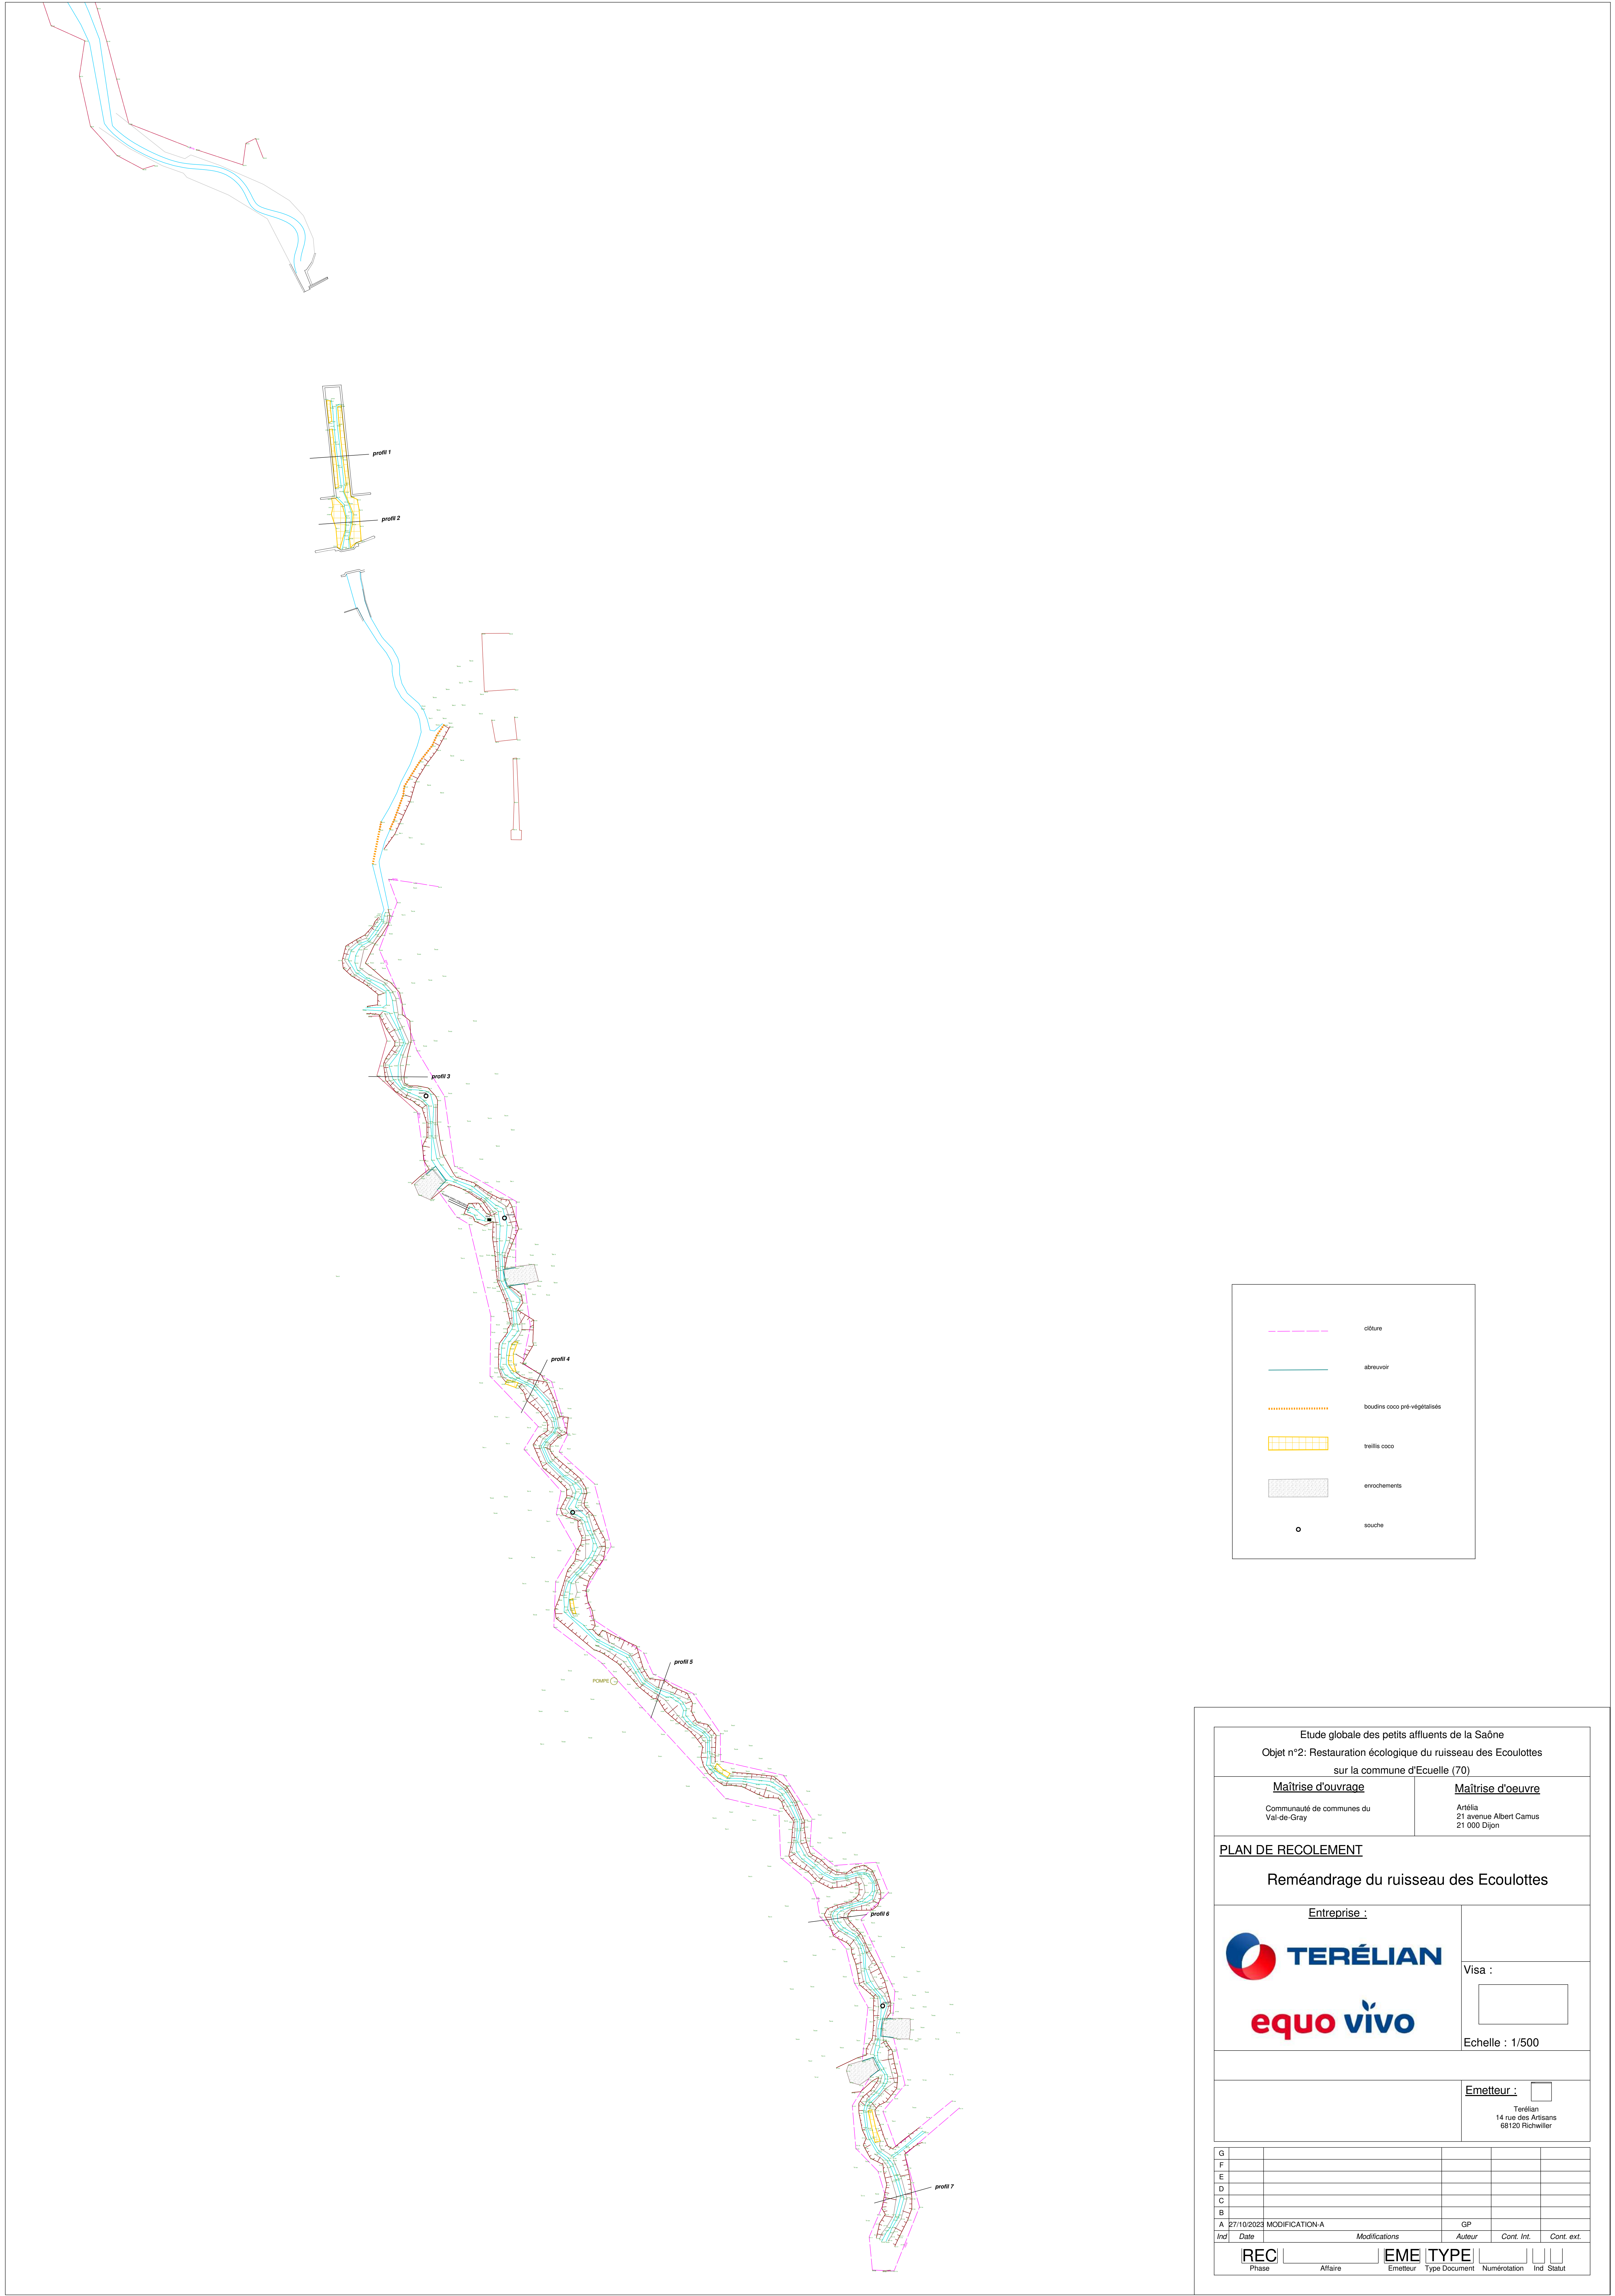

clôture

abreuvoir

boudins coco pré-végétalisés

treillis coco

enrochements

souche

Etude globale des petits affluents de la Saône

Objet n°2: Restauration écologique du ruisseau des Ecoulottes sur la commune d'Ecuelle (70)

Maitrise d'ouvrage

Communauté de communes du Val-de-Gray

Maitrise d'oeuvre

Artéla
21 avenue Albert Camus
21 000 Dijon

PLAN DE RECOLEMENT

Reméandrage du ruisseau des Ecoulottes

Entreprise :

TERÉLIAN

equo vivo

Visa :

Echelle : 1/500

Emetteur :

Terélian
14 rue des Artisans
68120 Richwiller

G					
F					
E					
D					
C					
B					
A	27/10/2023	MODIFICATION-A	GP		
Ind	Date	Modifications	Auteur	Cont. Int.	Cont. ext.
REC		EME	TYPE		
Phase	Affaire	Emetteur	Type Document	Numerotation	Ind Statut