Département des Bouches du Rhône
COMMUNE de ISTRES

Rues du SERPOLET et du PEBRE D'AI
ENTRESSEN

TRAVAUX D'ASSAINISSEMENT EN EAUX USEES
TRAVAUX D'ALIMENTATION EN EAU POTABLE
PLAN DE RECOLEMENT

Numéro chantier RAMPA TP : 19 - 079 - 80 | Entreprise RAMPA TP - 1 RUE DE GRECE 13140 MIRAMAS - N° SIRET (SIEGE) : 323 488 991 00 126

Déclarations		Dates	
D.T.	D.I.C.T.	DATE DES TRAVAUX	RELEVE TOPOGRAPHIQUE
2019052200920D0D	2019052202216D	Début : septembre 2020 Fin : octobre 2020	OCTOBRE 2020

Type de Mesure PLANIMETRIE / ALTIMETRIE	Classe de Précision 10 Cm / 11 Cm	CLASSE A

Indice	Date	Description
D1	05 01 21	Origine Plan de Récolement
D2		

Attachements :
Méthode GPS appelé TOPCON RTKFER 2.5
Geometre : RGF 93 - CC 44
Altimétrie : Normales I.G.N.69

Certificat de calibration N°32543(exercice case) - Station Trimble S.5 N°SERIE : 371016
Logiciel Géomètre N° 17866 - GPS TOPCON HIPER_V N°SERIE : 752-14055

LOGOS ENTREPRISES ET GROUPEMENT :

Désinné par :	Resp. topo :	Conduc. trav. :	
DUVERNET Thierry	GAGNE Cecile	GOUTEYRON Damien	Les couleurs des réseaux qui sont sur le plan ne sont pas réglementaires à la norme.

N° BC	Type de Plan	PLANCHE	Indice	Echelle (k)
2ème période 2018-2019	VP	VP1	01	1/200

Logiciels utilisés : AUTOCAD 2018 - COVADIS 16

Maîtrise d'Oeuvre : AIX MARSEILLE PROVENCE — TERRITOIRE ISTRES OUEST PROVENCE

Maîtrise d'Ouvrage : AIX MARSEILLE PROVENCE — TERRITOIRE ISTRES OUEST PROVENCE

Référence du fichier : R ISTRES ENTRESSEN LES GINESTES INDOT.DWG

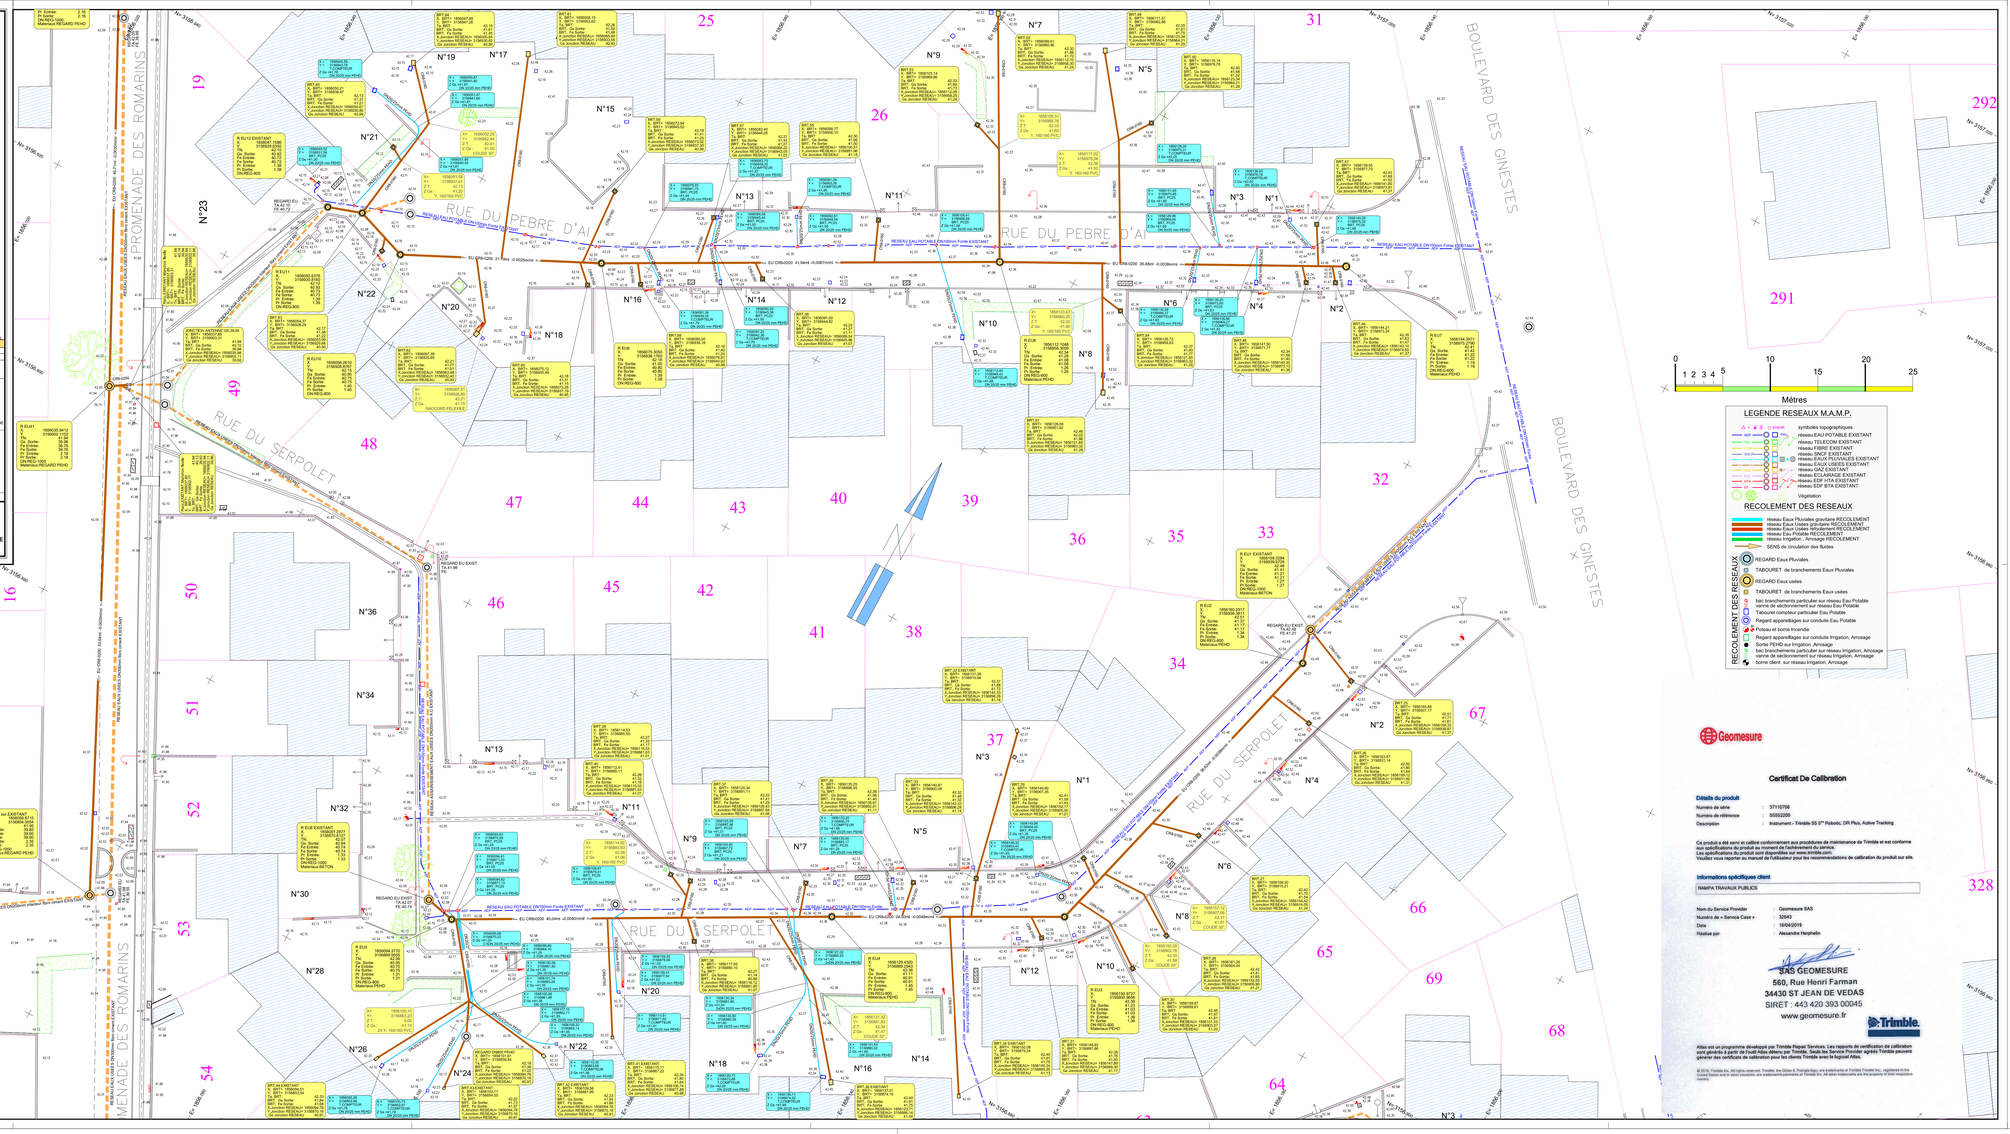
RUE DU PEBRE D'AI
RUE DU SERPOLET
PROMENADE DES ROMARINS
BOULEVARD DES GINESTES
RESEAU EAU POTABLE DN100mm Fonte EXISTANT
RESEAU EAU POTABLE DN100mm Fonte
EU CR8-0200 40.00ml -0.004mm/m
EU CR8-0200 34.50ml -0.004mm/m
EU CR8-0200 36.46ml -0.003mm/m
EU CR8-0200 41.94ml -0.006mm/m
EU CR8-0200 36.78ml -0.004